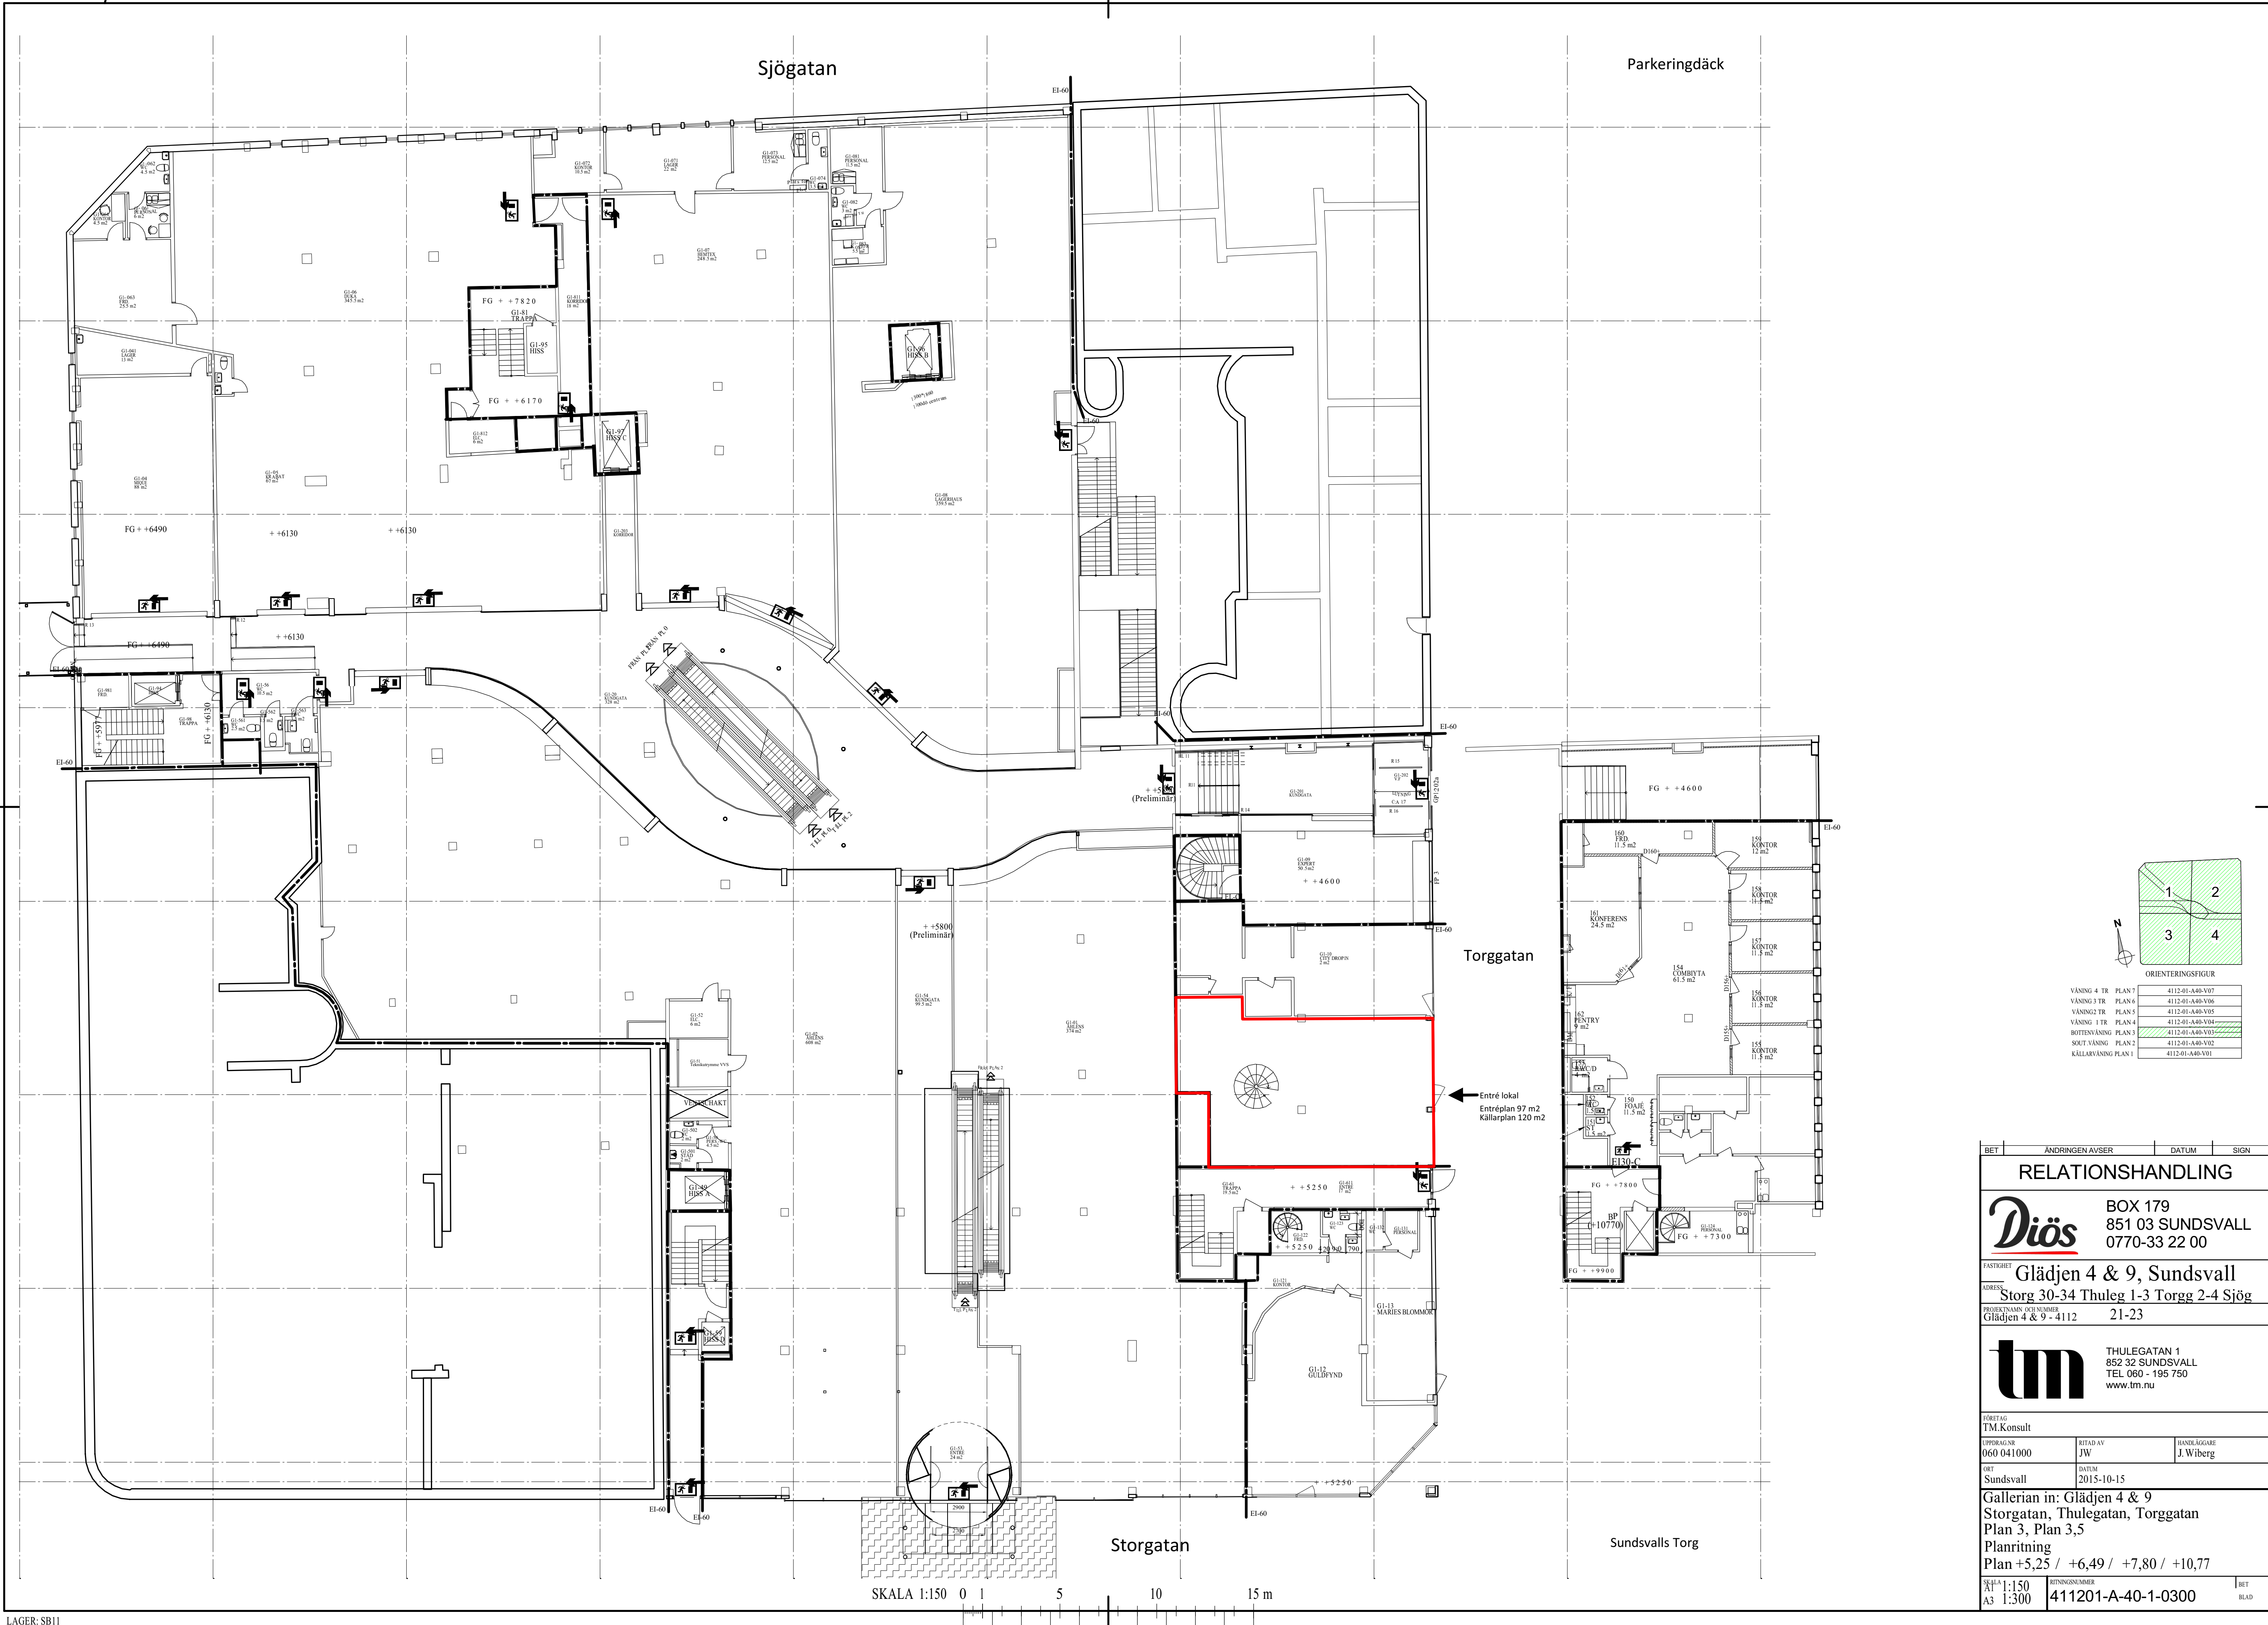


VÄNING 4 TR	PLAN 7	4112-01-AMB-V07
VÄNING 3 TR	PLAN 6	4112-01-AMB-V06
VÄNING 2 TR	PLAN 5	4112-01-AMB-V05
VÄNING 1 TR	PLAN 4	4112-01-AMB-V04
BOTTENVÄNING	PLAN 3	4112-01-AMB-V03
SOFFVÄNING	PLAN 2	4112-01-AMB-V02
KÄLLARVÄNING	PLAN 1	4112-01-AMB-V01

BET	ÄNDRINGEN AVSER	DATUM	SIGN
RELATIONSHANDLING			
Diös BOX 179 851 03 SUNDSVALL 0770-33 22 00			
FASTIGHET Gläddjen 4 & 9, Sundsvall			
ADRESS Storg 30-34 Thuleg 1-3 Torgg 2-4 Sjög			
PROJEKTNAMN OCH NUMMER Gläddjen 4 & 9 - 4112 21-23			
tm THULEGATAN 1 852 32 SUNDSVALL TEL 060 - 195 750 www.tm.nu			
FÖRETAG TM Konsult			
UPPDRAGSR 060 041000	REDAV JW	HANDLIGGARE J.Wiberg	
ORT Sundsvall	DATUM 2015-10-15		
Gallerian in: Gläddjen 4 & 9 Storgatan, Thulegatan, Torggatan Plan 3, Plan 3,5 Planritning Plan +5,25 / +6,49 / +7,80 / +10,77			
SKALA 1:150 A3 1:300	RIKTNINGSNUMMER 411201-A-40-1-0300	BET	BLAD