
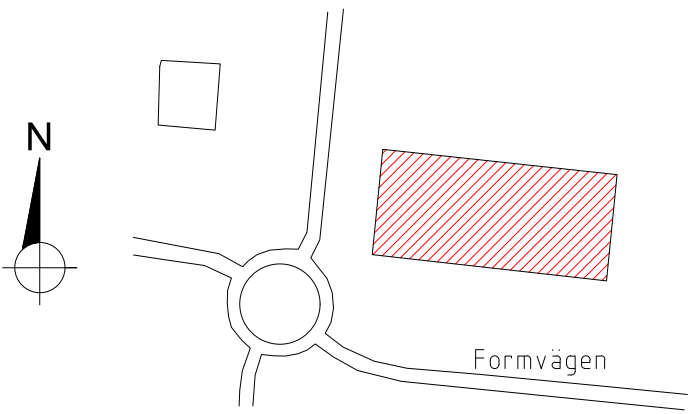


Förklaringar

Befintlig modell upprättad av Rydfjäll byggkonsult 2011-04-04
tillhandahållen av Diös Fastigheter AB, måttavvikelser kan kan förekomma.

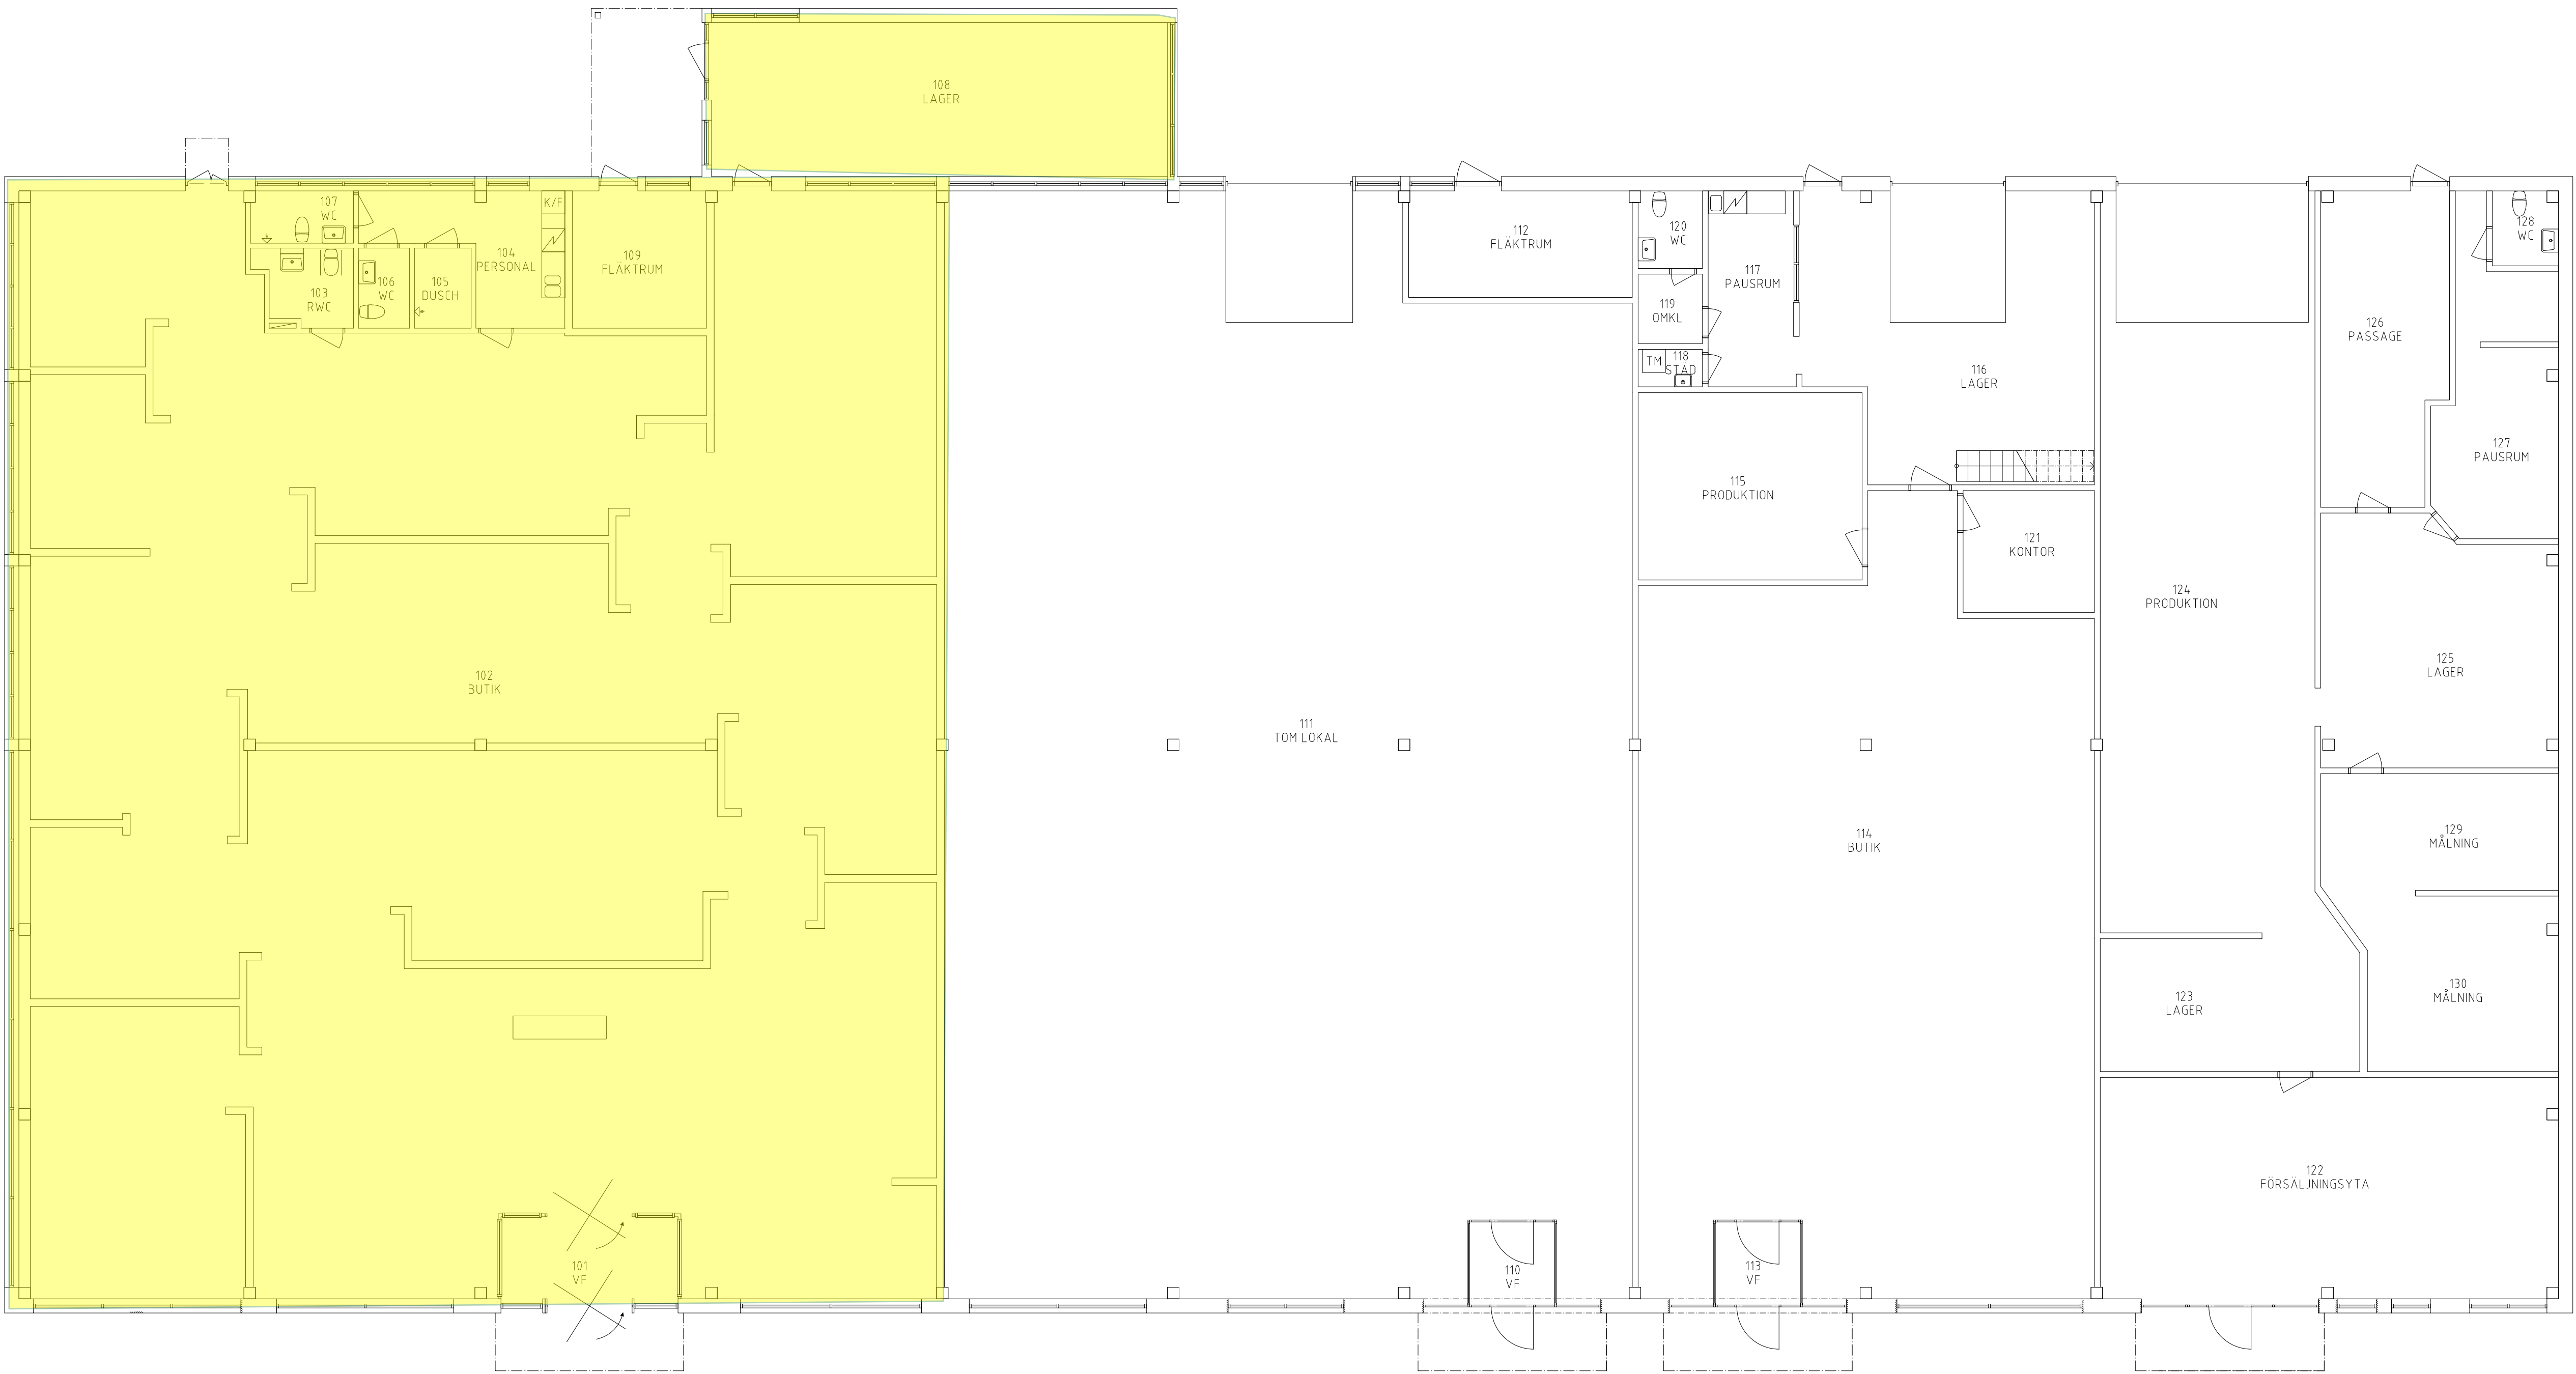

310701-A40-P0100

RELATIONSHANDLING

Diös BOX 188
831 22 ÖSTERSUND
0770-33 22 00

FIRETECH
FireTech Engineering AB
Autoren 2, 977 25 Luleå
tel 090 - 160 14 00
www.firetech.se

KONSALETT
FireTech Engineering Emron AB
RITAD AV
C.STAFFAN
OR
LULEÅ
2017-03-03

HANDLÄGGARE
C.STAFFAN
ARBETSTID
3974,000
SKALA
A1 1:100
A3 1:200

REF	ANT	REVIDEREN AVSER	SGN	DATUM
FASTIGHET				
ADRESS				
PLAN 1				
BOTTENPLAN				
ÖVERSIKT				
PLANRITNING				
RITINGSNUMMER				
310701-A40-10100				

LAGER: SB11

SKALA 1:100 (A1) 0 5 10

PLO 2017-03-02 14:10 310701-A40-10100DWG CAROLINA STAFFAN