

FÖRKLARINGAR



URSPRUNGSRITNING DATERAD 2017-11-14.
RITAD AV FIRETECH.

100% MÄTTRIKTHET KAN EJ GARANTERAS.
MÅTT BÖR DÄRMED KONTROLLERAS INNAN
RITNINGEN ANVÄNDS SOM UNDERLAG.



167 kvm, Varvsgatan 49

211401-A40-P06
211401-A40-P05
211401-A40-P04
211401-A40-P03
211401-A40-P02
211401-A40-P01

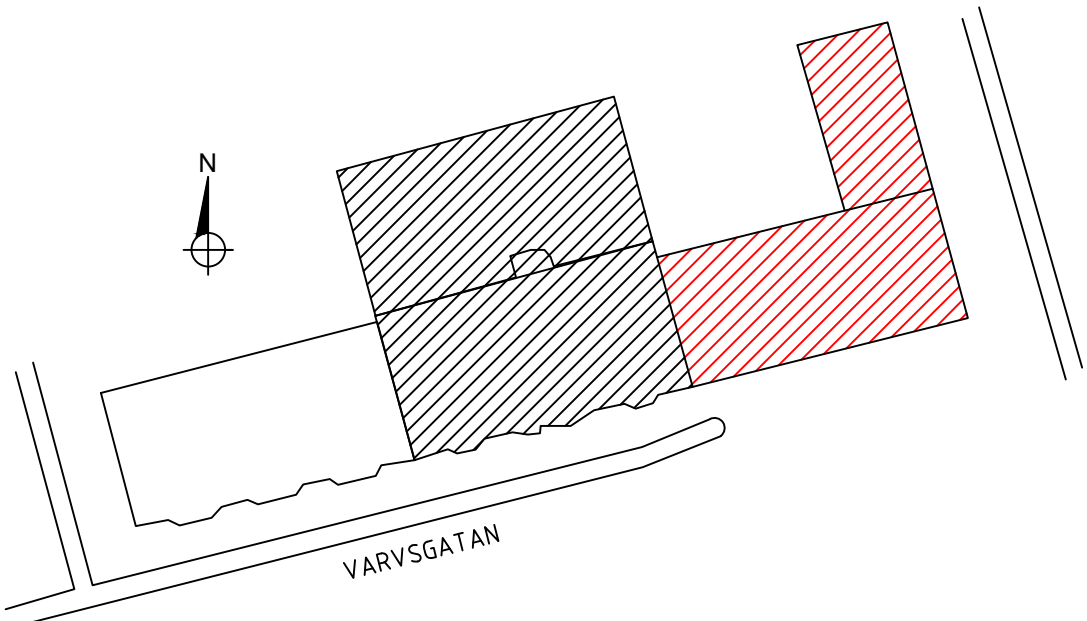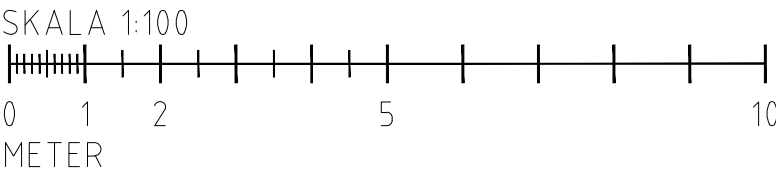

RELATIONSHANDLING

Diös PROJEKTHANDLING NR 001 FIRE SAFETY NORDIC Vat: 010-33 00 323 info@fsn.se www.fsn.se	FASTIGHET			
	PELIKANEN 6 LULEÅ			
RITAD AV J. LOFGREN ORT LULEÅ	ADRESS			
	PLAN 2 BOTTENPLAN BYGGNAD 01 ÖVERSIKT PLANRITNING			
RITNINGSRUMMER				RITNINGSRUMMER
211401-A40-1-0200				211401-A40-1-0200