
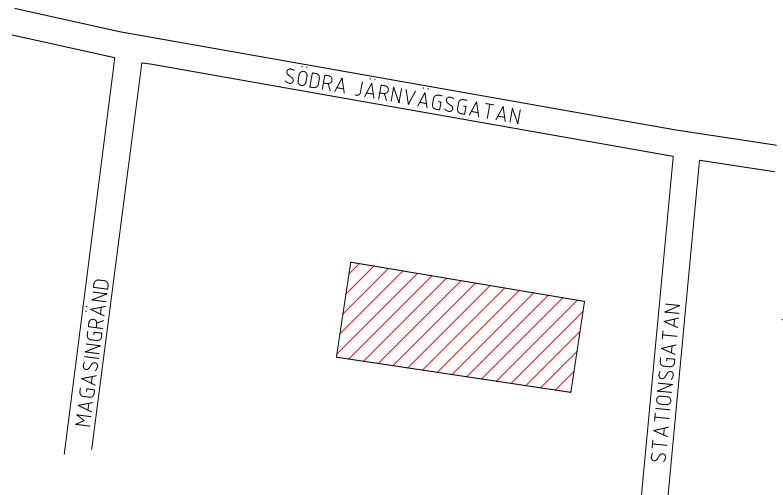
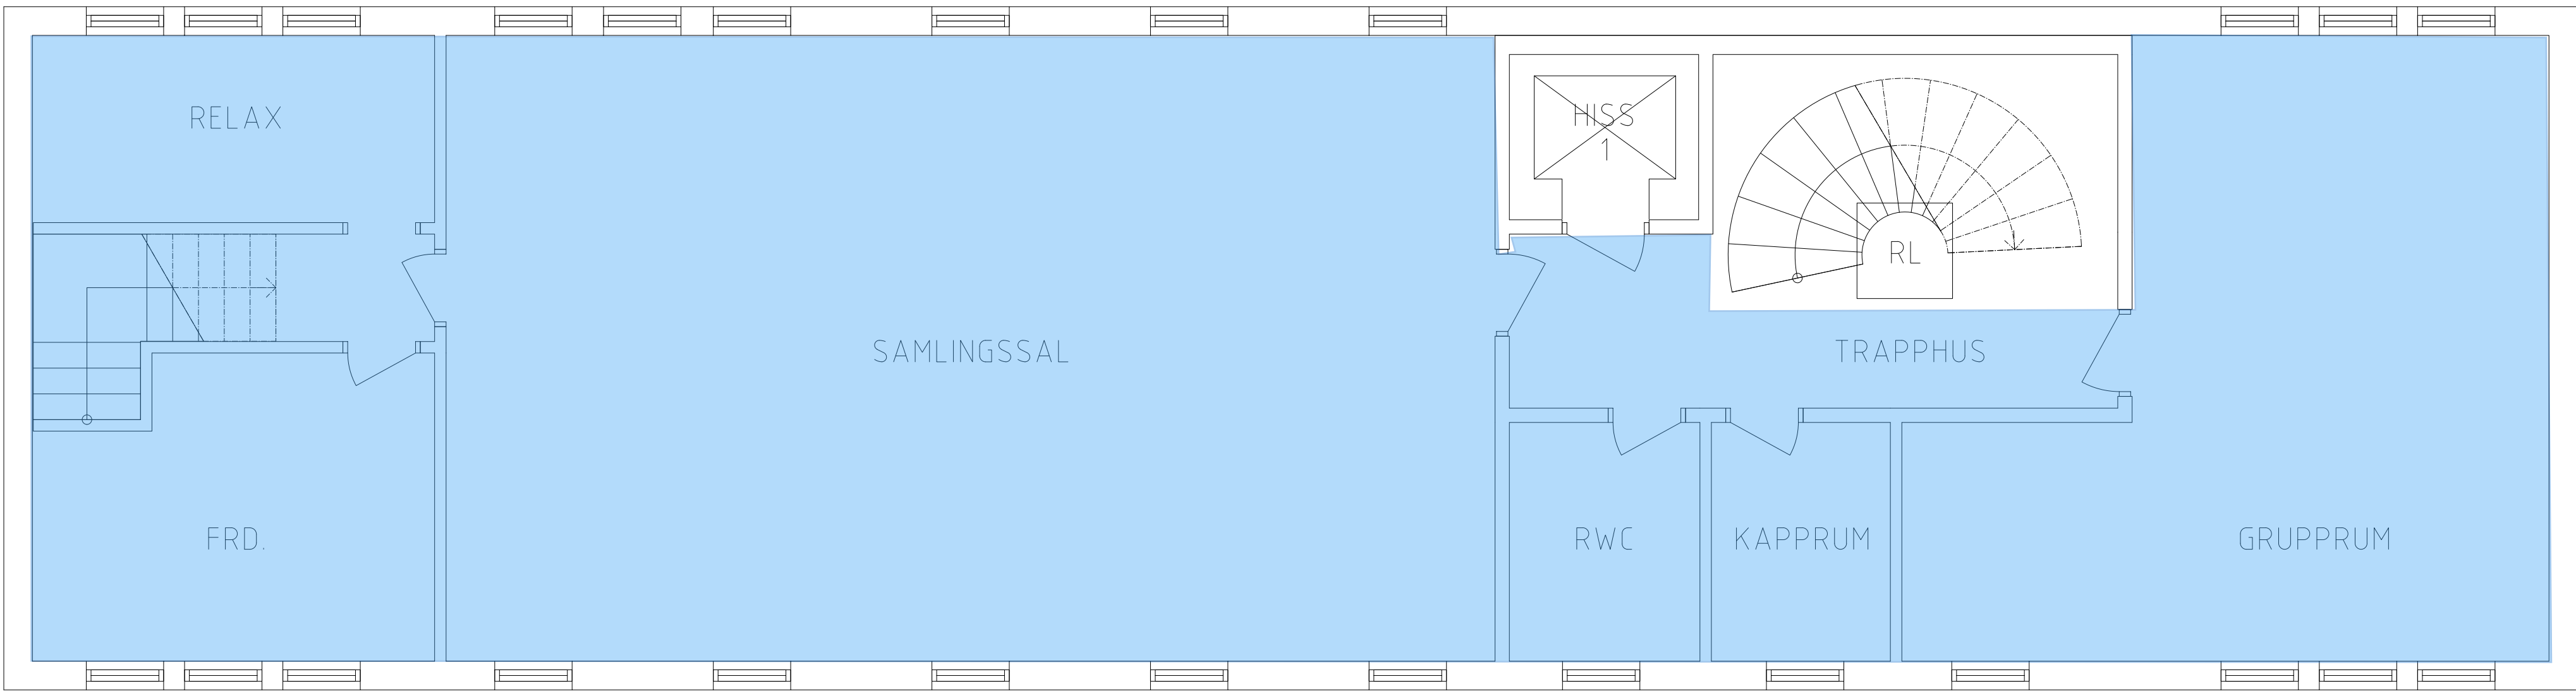


Förklaringar

Referensmått tagna i x- och y-led.
Ritning digitaliserad efter inscannat underlag
Hilthandhållet av DiÖS. Måttavvikelser kan
finnas på detaljer.

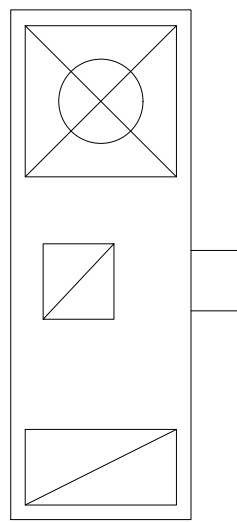

330901-A40-P05
330901-A40-P04
330901-A40-P03
330901-A40-P02
330901-A40-P01

RELATIONSHANDLING

Diös BOX 188
831 22 ÖSTERSUND
0770-33 22 00

PROJEKTANT OCH NUMMER
...
FiRETECH
FireTech Engineering AB
Ådalen 2, 977 95 Luleå
090 250 1200
www.firetech.se

KORREKT
FIRETECH Engineering Emron AB
RITAD AV
O. Andersson
OR
Luleå
HÄNDLÄGGARE
M. Nyberg
DATUM
2018-01-30
ARBETSNUMMER
2204.025
SKALA
A1 1:50
A3 1:100

RET	ANT	REVIDEREN AVSER	SGN	DATUM
FASTIGHET		3309, KV KASTOR 6		
ADRESS		STATIONSGATAN 21, SKELLEFTEÅ		
PROJEKTNAMN OCH NUMMER		PLAN 5		
		3 TR		
		ÖVERSIKT		
		HUS 1		
		PLANRITNING		
RITINGSNUMMER		330901-A40-10500		
RET				
BLAD				