
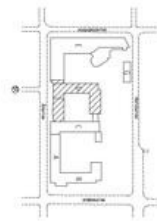


KONNEKTIONSLINJE

KONNEKTIONSLINJE

FÖRKLARING

DIGITALISERAD IFRÅN
DWG-RITNING (131114).

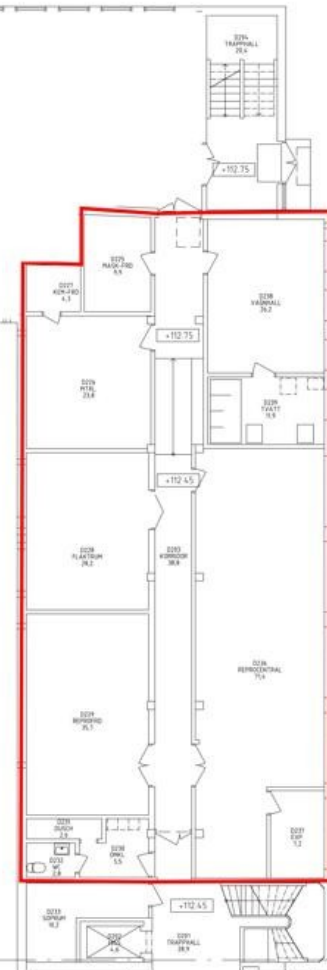

ORIENTERINGSDIAGRAM, SKALA 1:500

PLAN 6	VÅN 4:0	01001-A4D-V06
PLAN 5	VÅN 3:0	01001-A4D-V05
PLAN 4	VÅN 2:0	01001-A4D-V04
PLAN 3	VÅN 1:0	01001-A4D-V03
PLAN 2	MARKPLAN	01001-A4D-V02
PLAN 1	KÄLLARVÅNG	01001-A4D-V01

KONNEKTIONSLINJE

KONNEKTIONSLINJE

BYT	ART	BEHÅLLNINGSTYP	DNV	BÄTTAN
-----	-----	----------------	-----	--------

RELATIONSHANDLING

Diös BOX 188
831 22 ÖSTERSUND
0770-33 22 00

Kv. Kansliet 20
Falun

Astacus
NORRA OSKARSGATAN 27 A
582 73 LINKÖPING
013-485 01 91

Företag		
Astacus AB	projekt	ansvarig arkitekt
013-9197	Ramshult	Astrid Fogel
Linköping 2014-01-04		

Markplan
Plan 2
Hus D
Planritning

skala	AT 1:100	AD 1:200	skala	AD 1:200
projektnummer	610601-A40-1-0203			blad

SKALA 1:100 (A1) 0 5 10