
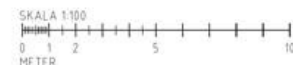
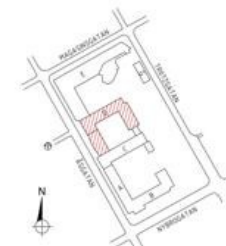


FÖRKLARINGAR

URSPRUNGSRITNING TILLHANDAHÅLLEN AV
DIÖS. DATERAD 1311H.

100% MÄTTRIKTHET KAN EJ GARANTERAS.
MÅTT BÖR DÄRMED KONTROLLERAS INNAN
RITNINGEN ANVÄNDS SOM UNDERLAG.

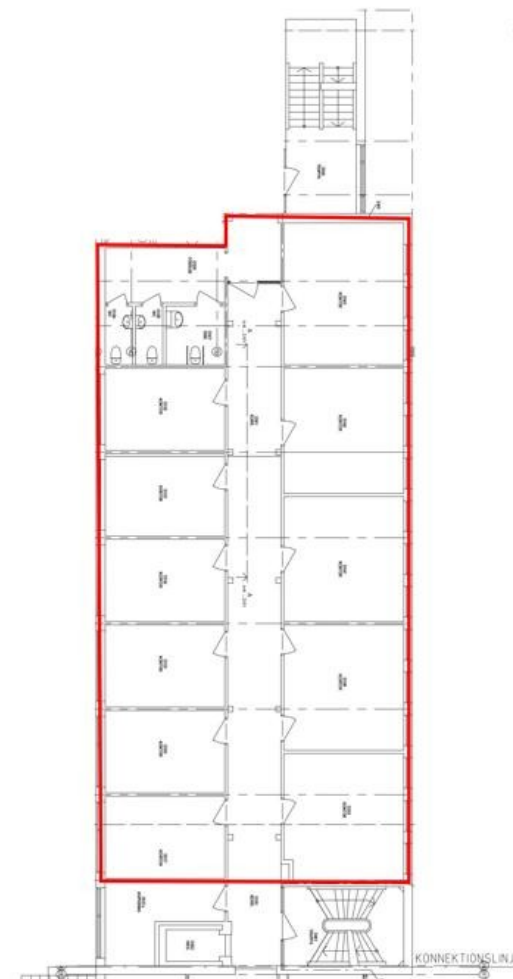

RELATIONSHANDLING

		KANSLET 20 FALUN	
		PLAN 3 VÅN 1 TR DEL 3 ÖVERSIKT PLANRITNING	
FIRE SAFETY NORDIC AB A. AHLMARK LUXÅ	TITEL L1111 A3	DATUM 2023-06-13	SKALA A1 1:100 A3
610601-A40-1-0303		01	02