
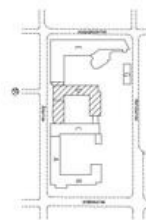


FÖRKLARING

DIGITALISERAD IFRÅN
DWG-RITNING (1311114).

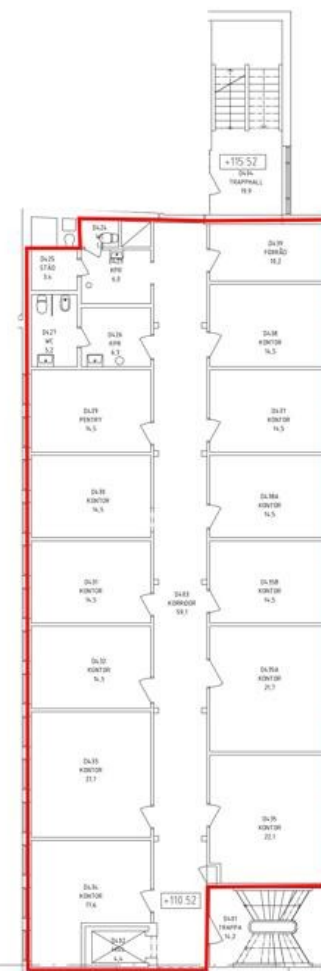

ORIENTERINGSDIAGRAM, SKALA 1:1000

PLAN 6	VÅN 4TR	610601-A40-1-040
PLAN 5	VÅN 3TR	610601-A40-1-039
PLAN 4	VÅN 2TR	610601-A40-1-038
PLAN 3	VÅN 1TR	610601-A40-1-037
PLAN 2	MARKPLAN	610601-A40-1-036
PLAN 1	KÄLLARVÅNING	610601-A40-1-035

BYTT	ART	BEHÖRIGHETSOMRÅDE	DNK	SKATT
------	-----	-------------------	-----	-------

RELATIONSHANDLING

Diös BOX 188
831 22 ÖSTERSUND
0770-33 22 00

Kv. Kansliet 20
Falun

Astacus
NORRA OSKARSGATAN 27 A
582 73 LINKÖPING
013-485 01 91

Datum: 2014-07-04

Vån 2tr
Plan 4
Hus D, F
Planritning

Skala: A1 1:100
A3 1:200
Emissionskod: 610601-A40-1-0403
För: Ast



SKALA 1:100 (A1) 0 5 10