

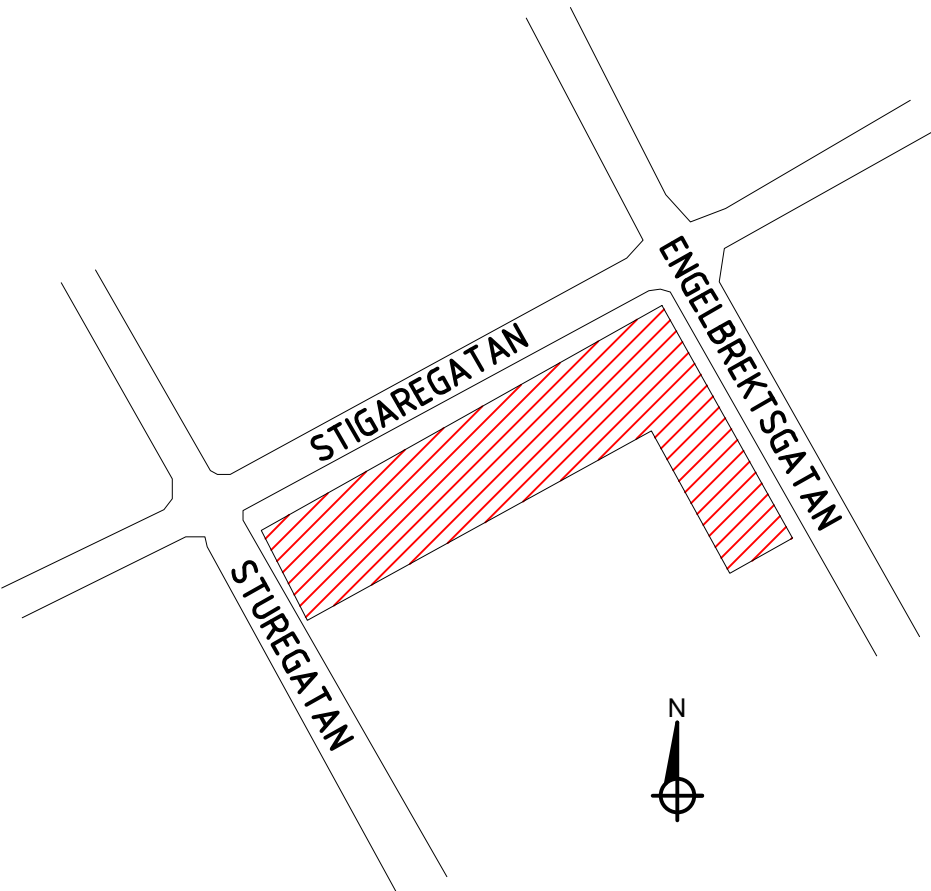


FÖRKLARINGAR

100% MÄTTRIKTHET KAN EJ GARANTERAS.
MÄTT BÖR DÄRMED KONTROLLERAS INNAN
RITNINGEN ANVÄNDS SOM UNDERLAG.

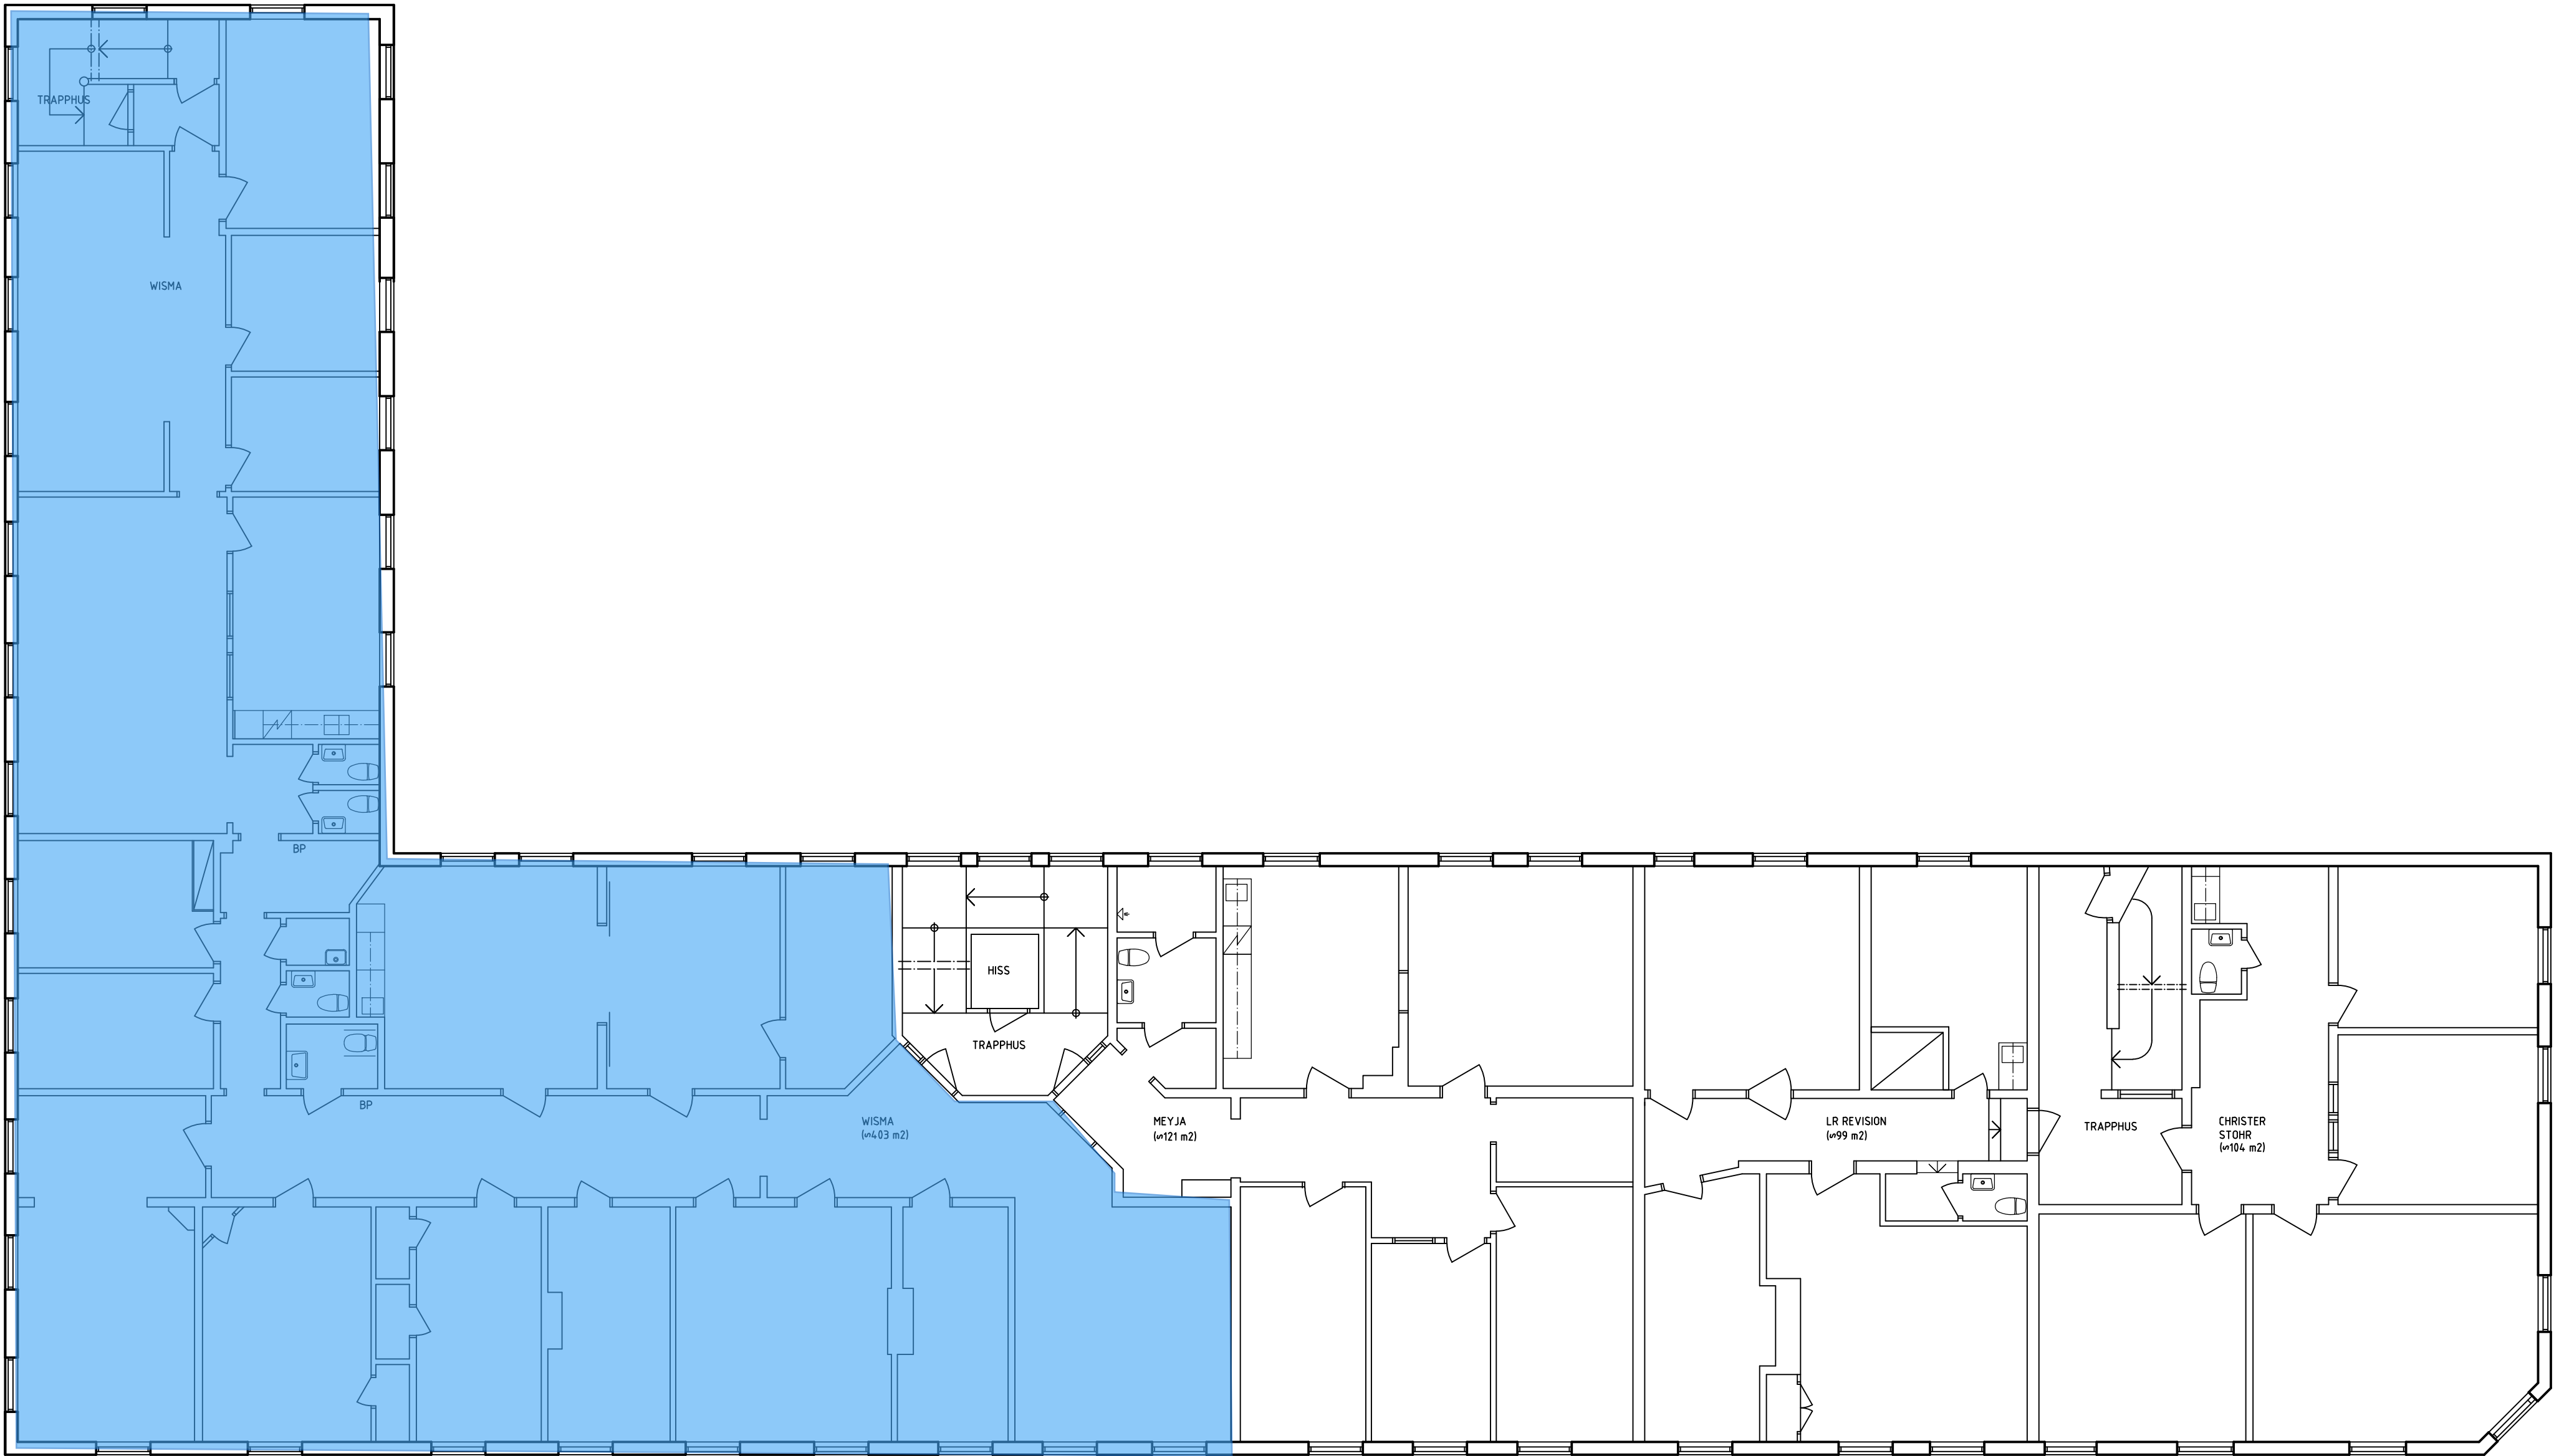

611501-A40-P03
611501-A40-P02
611501-A40-P01

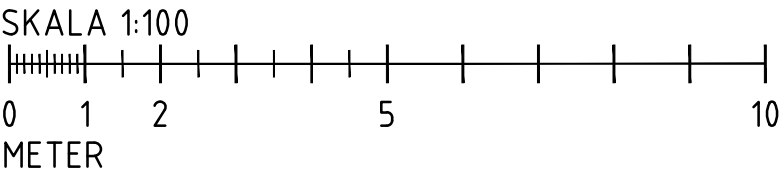

RELATIONSHANDLING

PROJEKTNUMMER 021 NUMMER

ÖVERSIKT
FIRE SAFETY NORDIC AB

RITAD AV J. LÖFGREN	HANDLAGGARE L. WESTLUNDH	ARBETSDAGAR 71917
ORT LULEÅ	DATUM 2019-11-25	SKALA A1 1:100 A3 1:200

B		REV PLANLÖSNING	ML	2025-03-26
A		REV PLANLÖSNING	LW	2019-11-25
REV	ANT	REVIDERENGEN AVSER	SGN	DATUM
FASTIDET				
TEATERN 6				
FALUN				
PLAN 2				
1 TR.				
ÖVERSIKT				
PLANRITNING				
RITNINGSGRUPP				
611501-A40-1-0200				
REV	BLAD			