



	Brandcellsgräns EI30
	Utrymningsväg
	Utrymningsriktning
	Genomlysande vägledande markering
	Efterlysande vägledande markering
	Handbrandsläckare
	Slangbrandpost
	Larmknapp brandlarm
EI60/EI30	Brandklass dörrar och fönster
-C	Dörrstängare
	Utrymningsplan

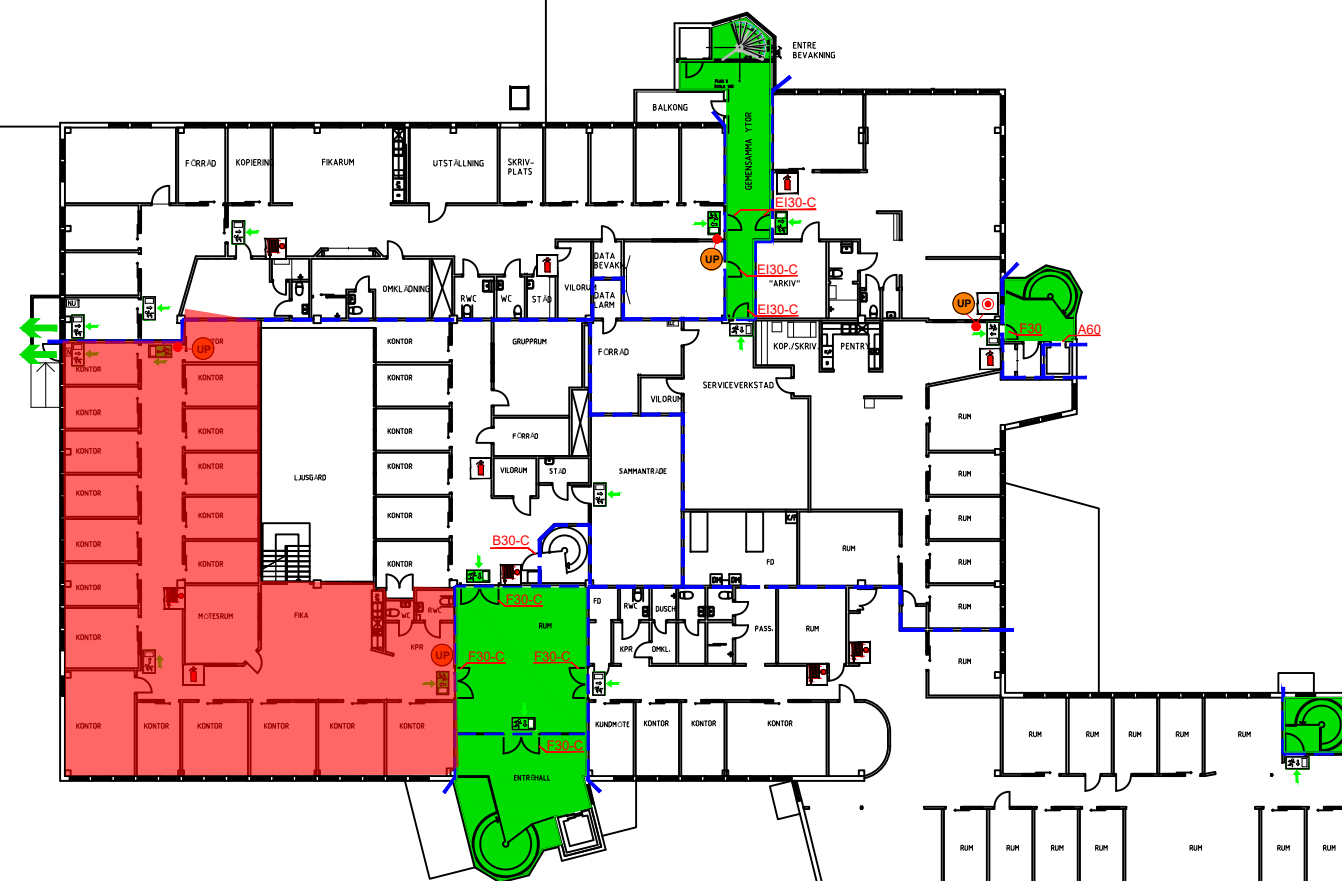

A horizontal number line representing a distance of 40 meters. The line is marked with major ticks at 0, 5, 10, 15, 20, 30, and 40. The word "METER" is written below the line.

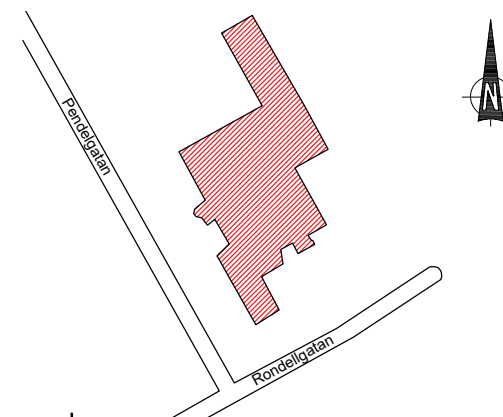

BET	ANT	REVIDERINGEN AVSER	SIGN	DATUM
RELATIONSHANDLING				
		BOX 188 831 22 ÖSTERSUND 0770-33 22 00		
FASTIGHET	Kv. KOPPLINGEN 6			
STAD	UMEÅ			
PROJEKTNAMN				
				
Laboratoriegränd 11 977 53 Luleå		info@fsn.se www.fsn.se		
FÖRETAG				
Fire Safety Nordic AB				
PROJEKTNUMMER	PROJEKTANSVARIG	HANDLAGGARE		
1436,002	T Olofsson	S Zetterström		
DATUM	RITAD AV	GRANSKARE		
2019-11-26	S Zetterström	T Olofsson		
PLAN 2 (1 TR)				
KOPPLINGEN 6. OBJ.NR: 3123				
BRANDRITNING				
SKALA	RITNINGNUMMER			BET
A1. A3 1:400	312301-B40-1-0200			