



FÖRKLARINGAR

BEFINTLIG RITNING UPPRÄTTAD AV OKÄND MED
DATERING 2003-02-04, DÄREFTER REVIDERAD
AV FIRETECH 2018-02-01.

100% MÅTTRIKTHET KAN EJ GARANTERAS.
MÅTT BÖR DÄRMED KONTROLLERAS INNAN
RITNINGEN ANVÄNDS SOM UNDERLAG.

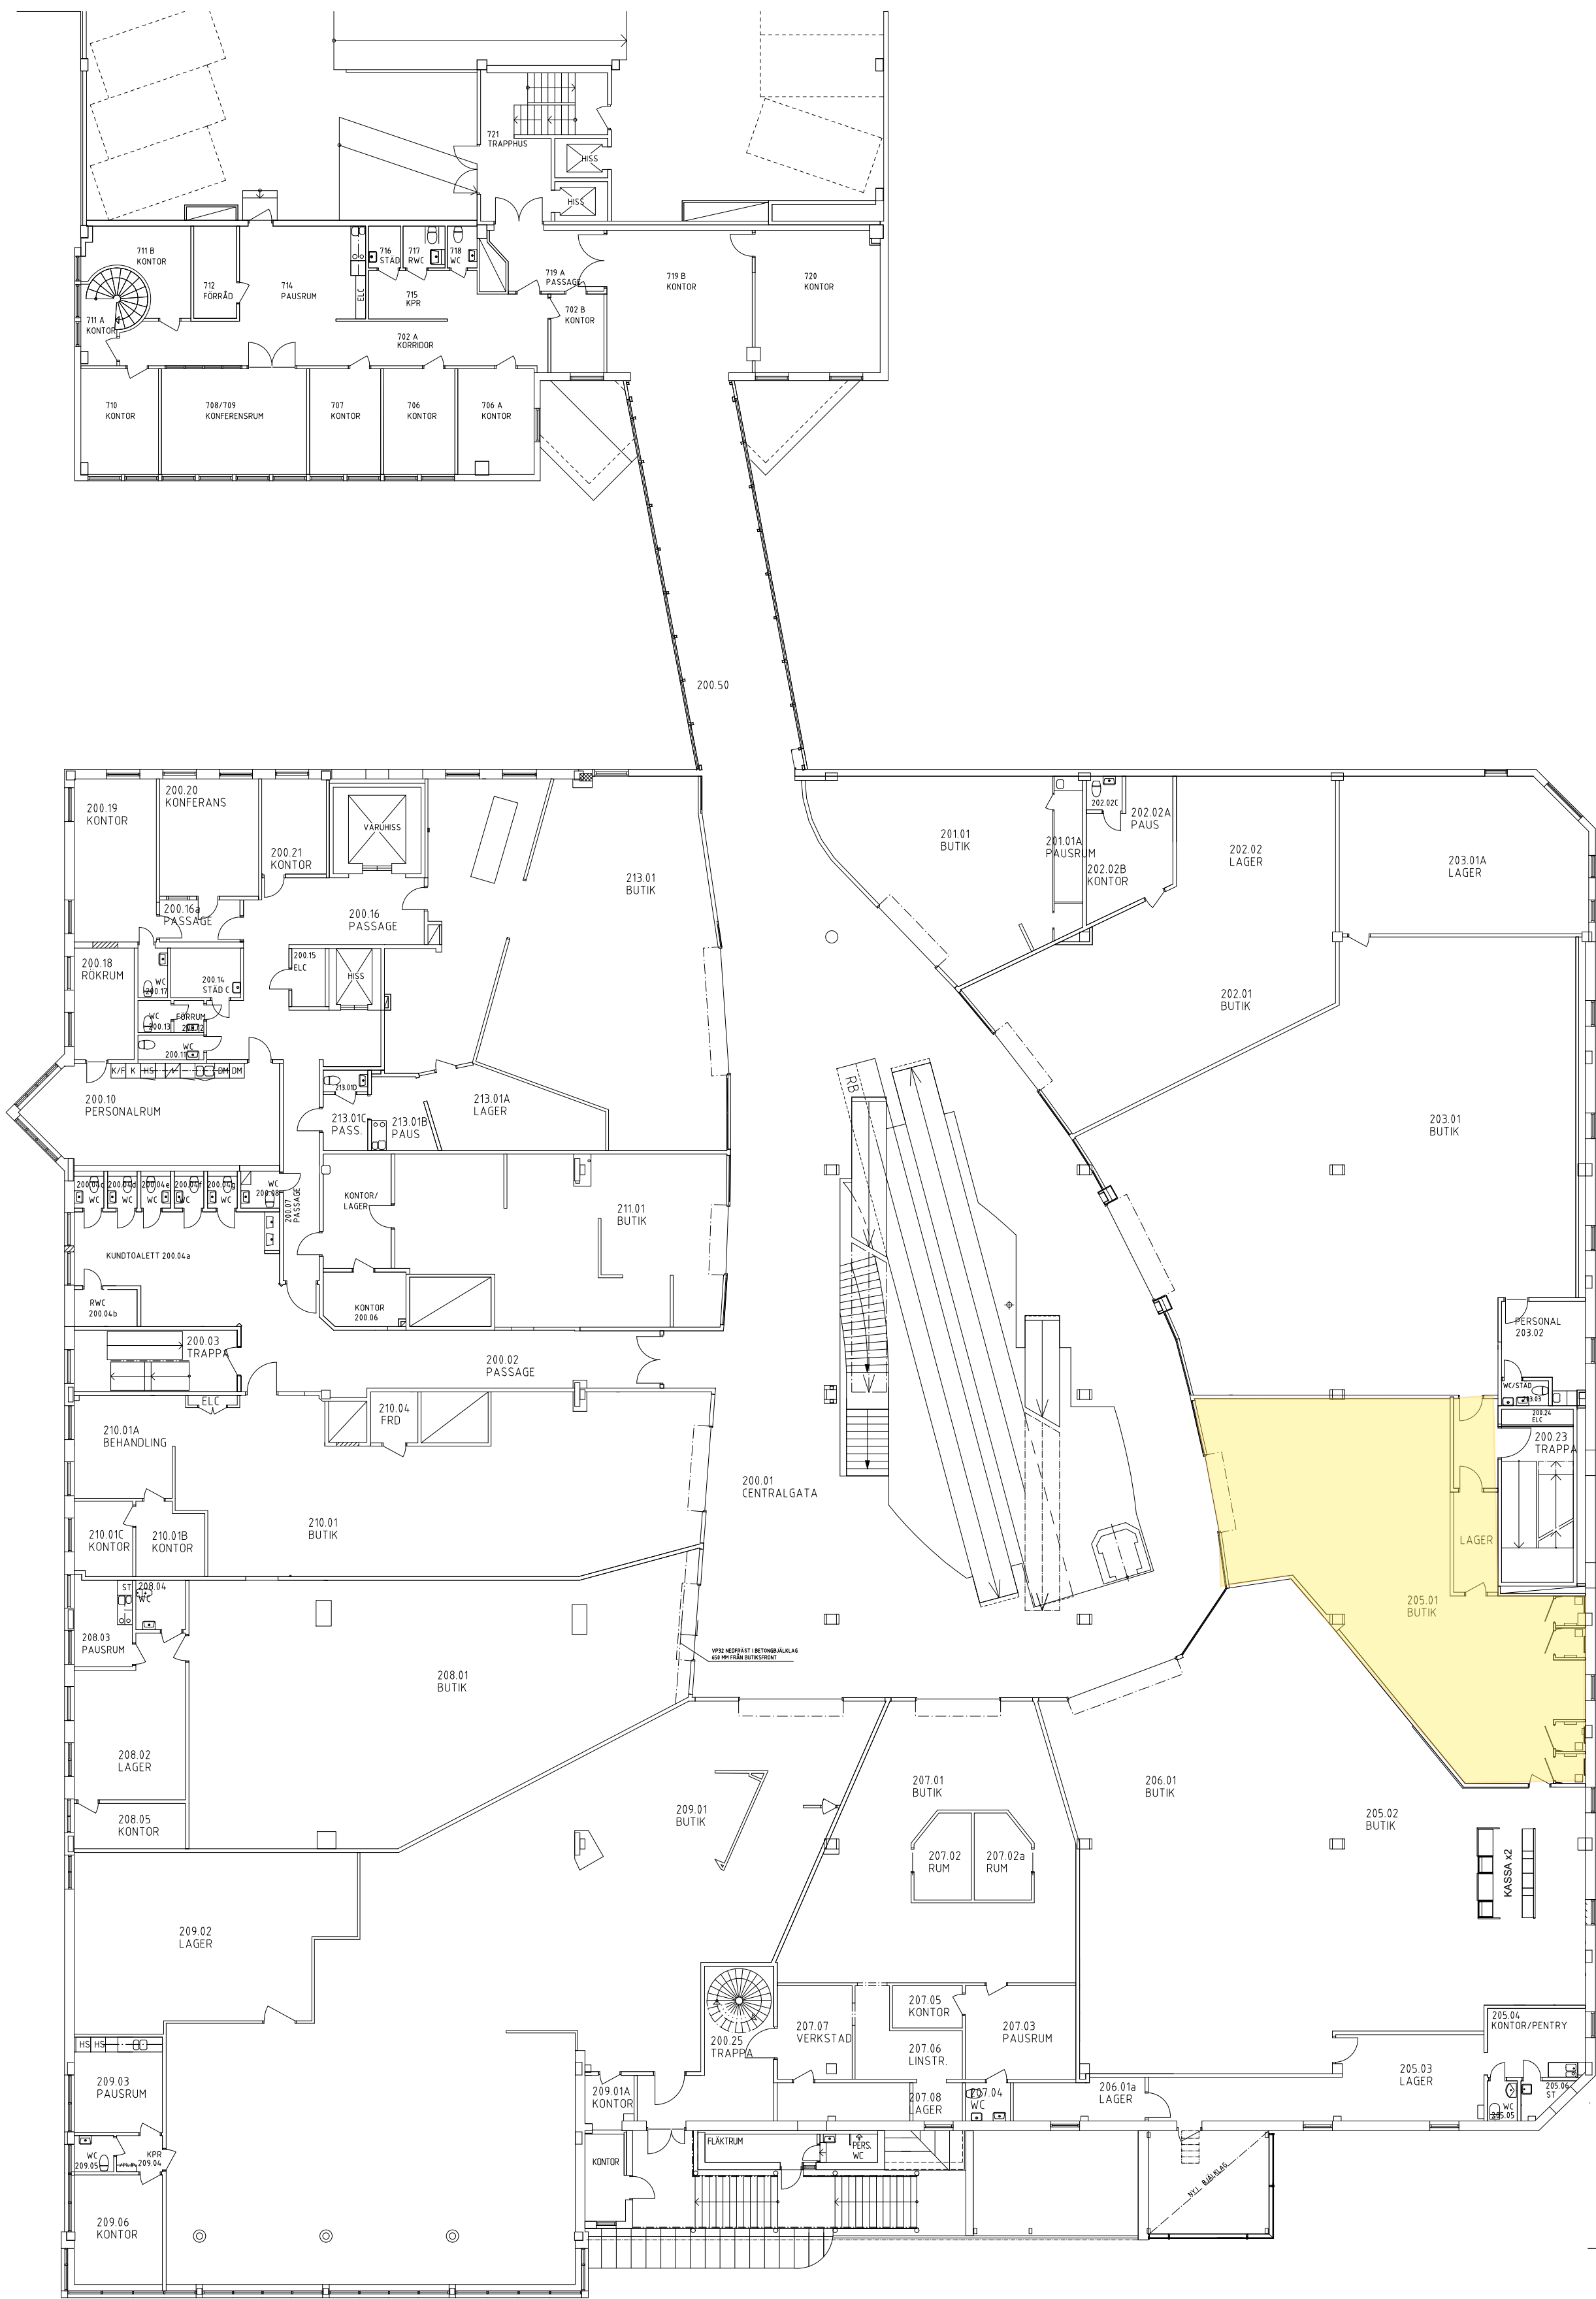

- 211101-A40-P06
- 211101-A40-P05
- 211101-A40-P04
- 211101-A40-P03
- 211101-A40-P02
- 211101-A40-P01

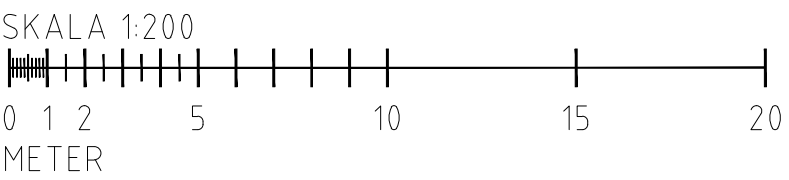

RELATIONSHANDLING

		2111, KV. ABBORREN 11	
STORGATAN 36-38, LULEÅ			
PROJEKTNAMN OCH NUMMER		PLAN 4	
1 TR.		ÖVERSIKT	
PLANRITNING			
RITNINGNUMMER		211101-A40-1-0400	
FASIT			
ADRESS			
OBJEKT			
FIRE SAFETY NORDIC AB			
RITAD AV		J. LÖFGREN	
HANDLÄGGARE		E. LINDVALL	
DATUM		2020-04-13	
ORT		LULEÅ	
SKALA		A1 1:200	
A3			

