
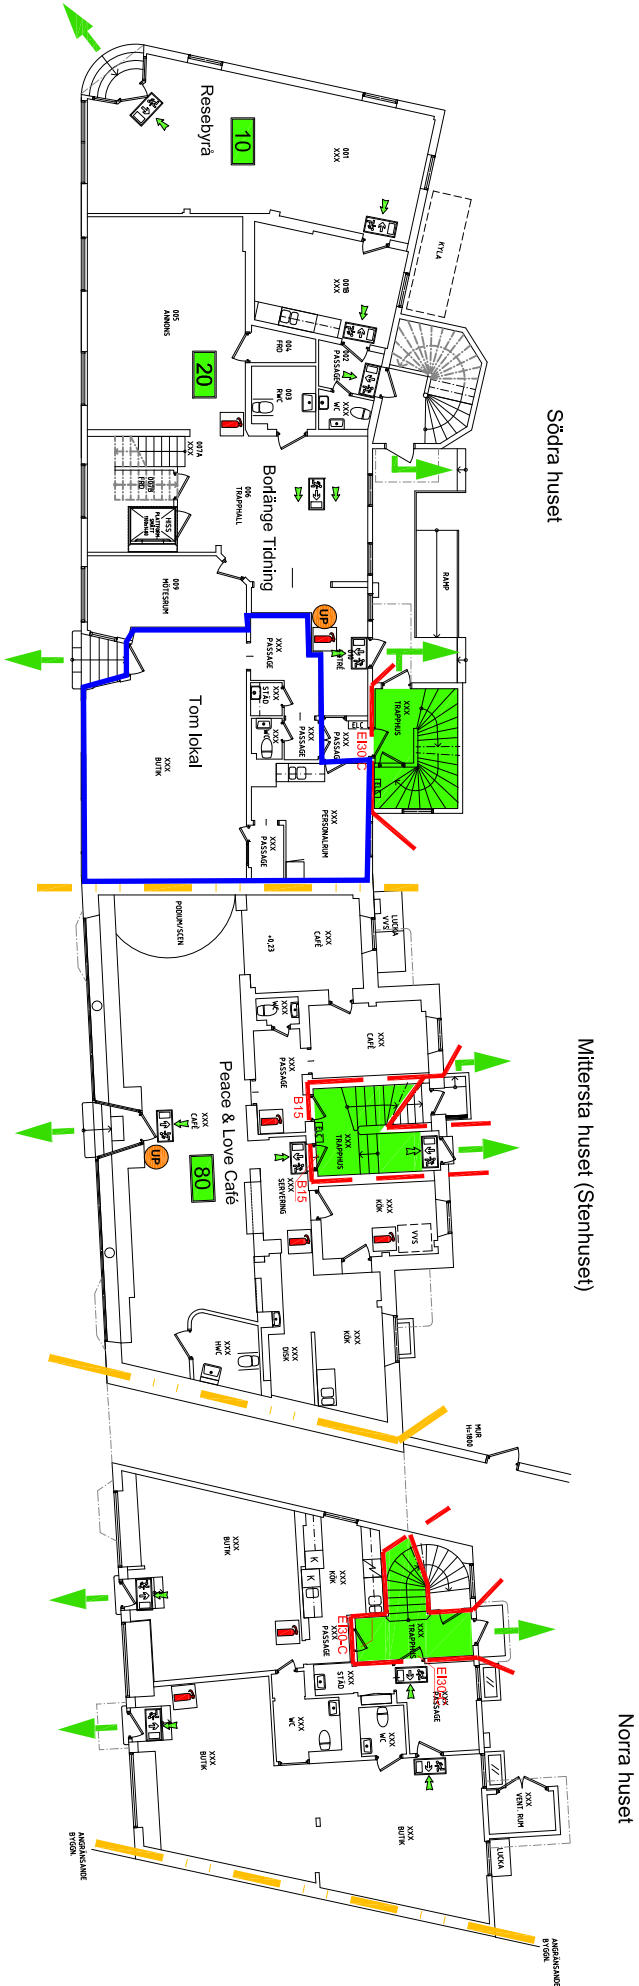


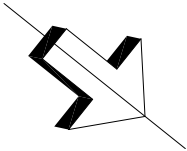

- Brandvägg REI 90
- Brandcellsgräns EI 60
- Utrymningsväg

Utrymningsriktning

Efterlysande utrymningsskylt

Handbrandsläckare

Utrymningsplan

Brandklass dörrar

Dörrstängare

Dörrstängare på magnet

Maximalt personantal



EI30

-C

-M

80

Relationsritning 2012-06-11

Uppdragsgivare



Objekt
1064 - Kv. Rolf 5
Plan 2 (Entréplan)
Brandritning

FIRETECH
engineering

FireTech Engineering AB
Aurorum 2
977 75 Luleå
telefon: 0920-23 19 00
www.firetech.se

Uppdragsnummer	2406.001	Ansvarig	Anna Kero	Handläggare	Anna Kero
Skapad	2012-06-11	Ritad av	Anna Kero	Granskad av	Mikael Nyberg
Skala	1:250	Ritningsnummer	B01:OP20	Revidering	-