



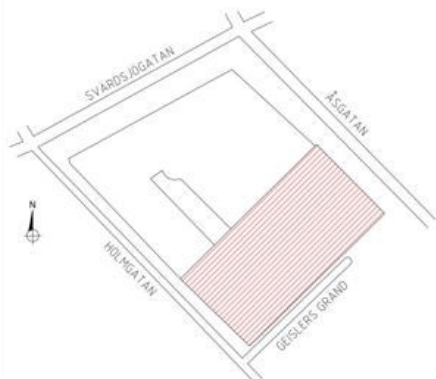


FÖRKLARINGAR

DENNA RITNING ÄR UPPRITAD UTFRÅN ÄLDRE RITNINGAR.

100% MÄTTRIKTHET KAN EJ GARANTERAS.
MÄTT BÖR DÄRMED KONTROLLERAS INNAN
RITNINGEN ANVÄNDS SOM UNDERLAG.

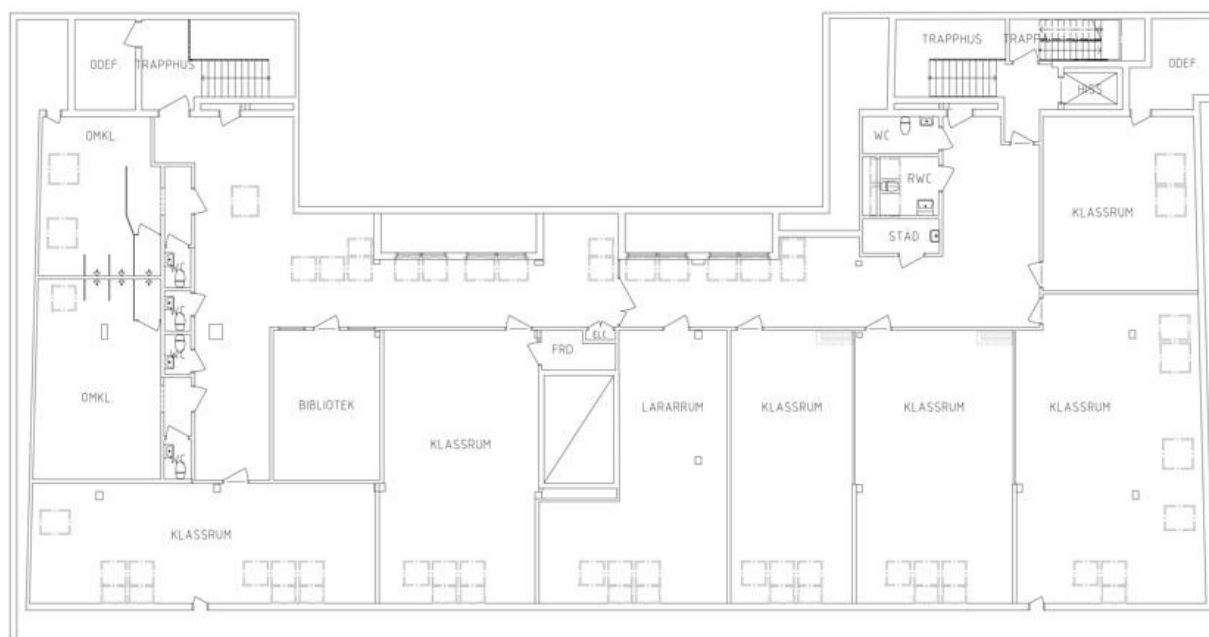

612001-A40-P01
612001-A40-P06
612001-A40-P05
612001-A40-P04
612001-A40-P03
612001-A40-P02
612001-A40-P01

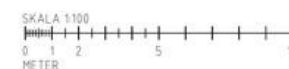

RELATIONSHANDLING

Dios BOX 188
831 22 ÖSTERSUND
0770-33 22 00

FIRE SAFETY NORDIC
FIRE SAFETY NORDIC AB
J. LÖFGREN M. HAARA
LUKÄ 2020-10-19

612001, VEDKOMANIET 2
FALUN

PLAN 7
5 TR.
ÖVERSIKT
PLANRITNING
612001-A40-1-0700