
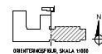


Planritning – Kyrkgatan 47

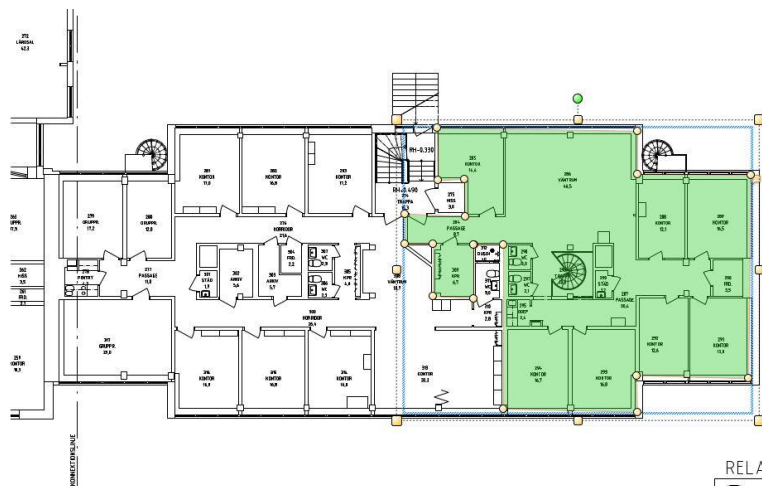

Plat	År	1980-10-10
Plat	År	1980-10-10
RELATIONSHANDLING

Diös
BOX 188
831 22 ÖSTERSUND
0770-33 22 00

PROJEKT LÖSNING
F.2. vsk försläring

Andersson
NORRA ÖSKARSGATAN 27 A
582 73 LINKÖPING
013-485 01 91

A - Utvändig spiraltrappor CS 2017-05-31

BYT	BYT	REVIDERAD AVSE	BYT	BYT
-----	-----	----------------	-----	-----

PROJEKT

ADRES

LOGEN 6


Östersund

Vån 1fr

vån 1fr

Plan 2, Del 2

Planritning – Kyrkgatan 47

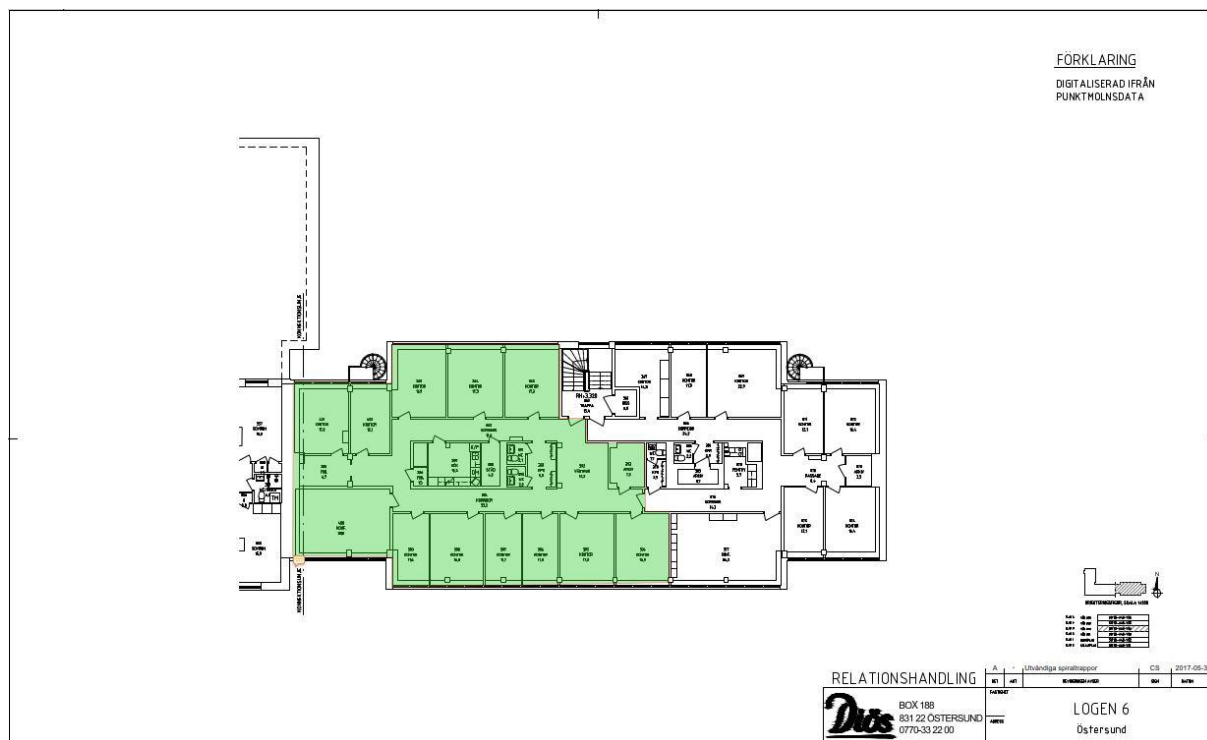



Planritning – Kyrkgatan 47

