

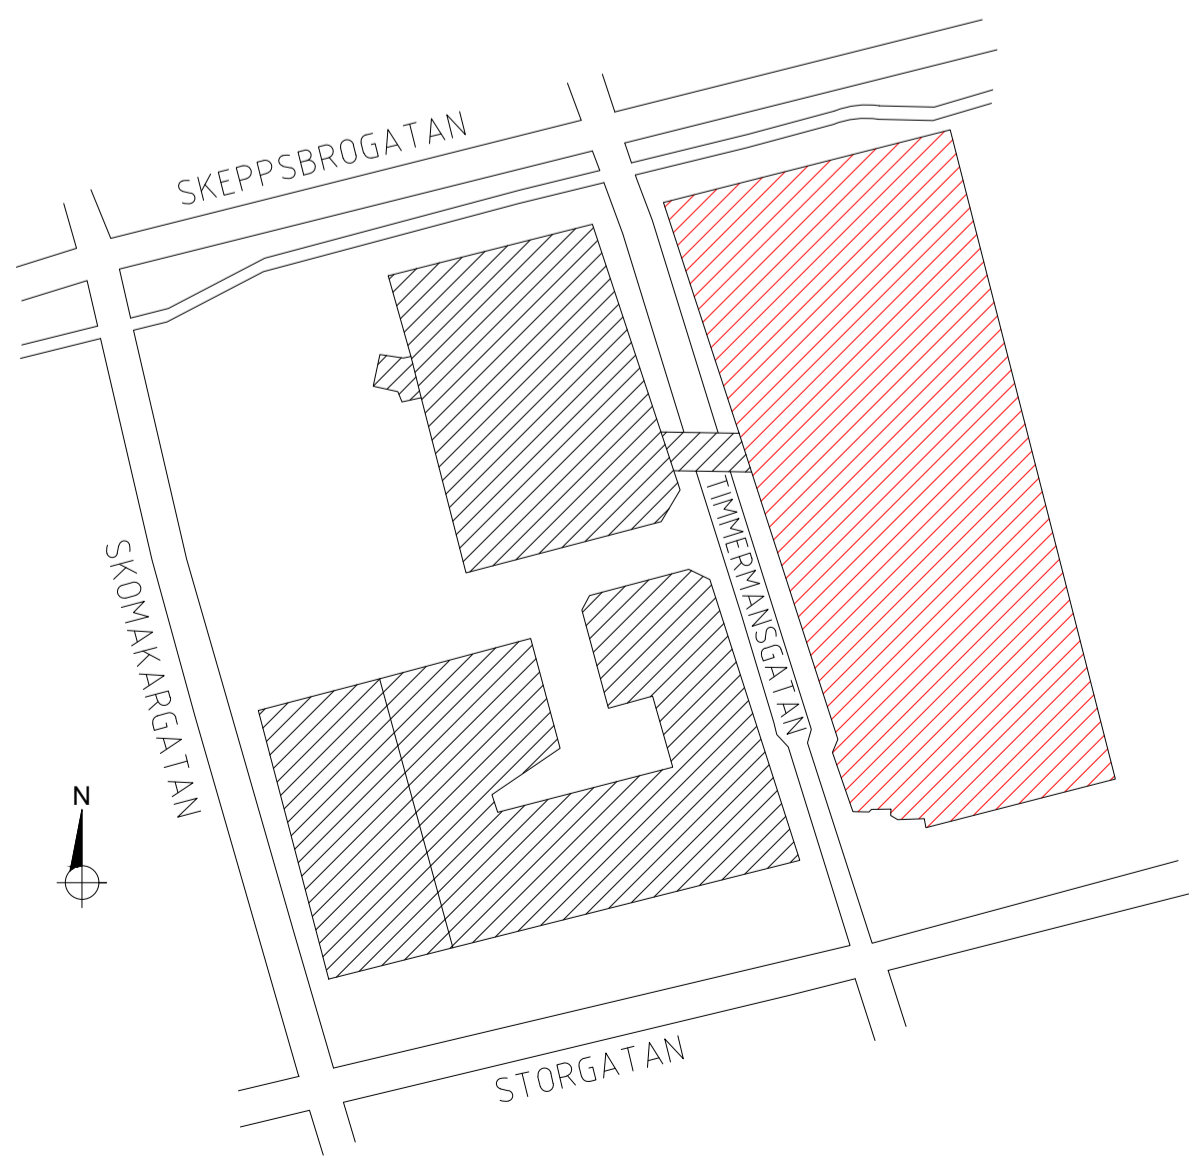
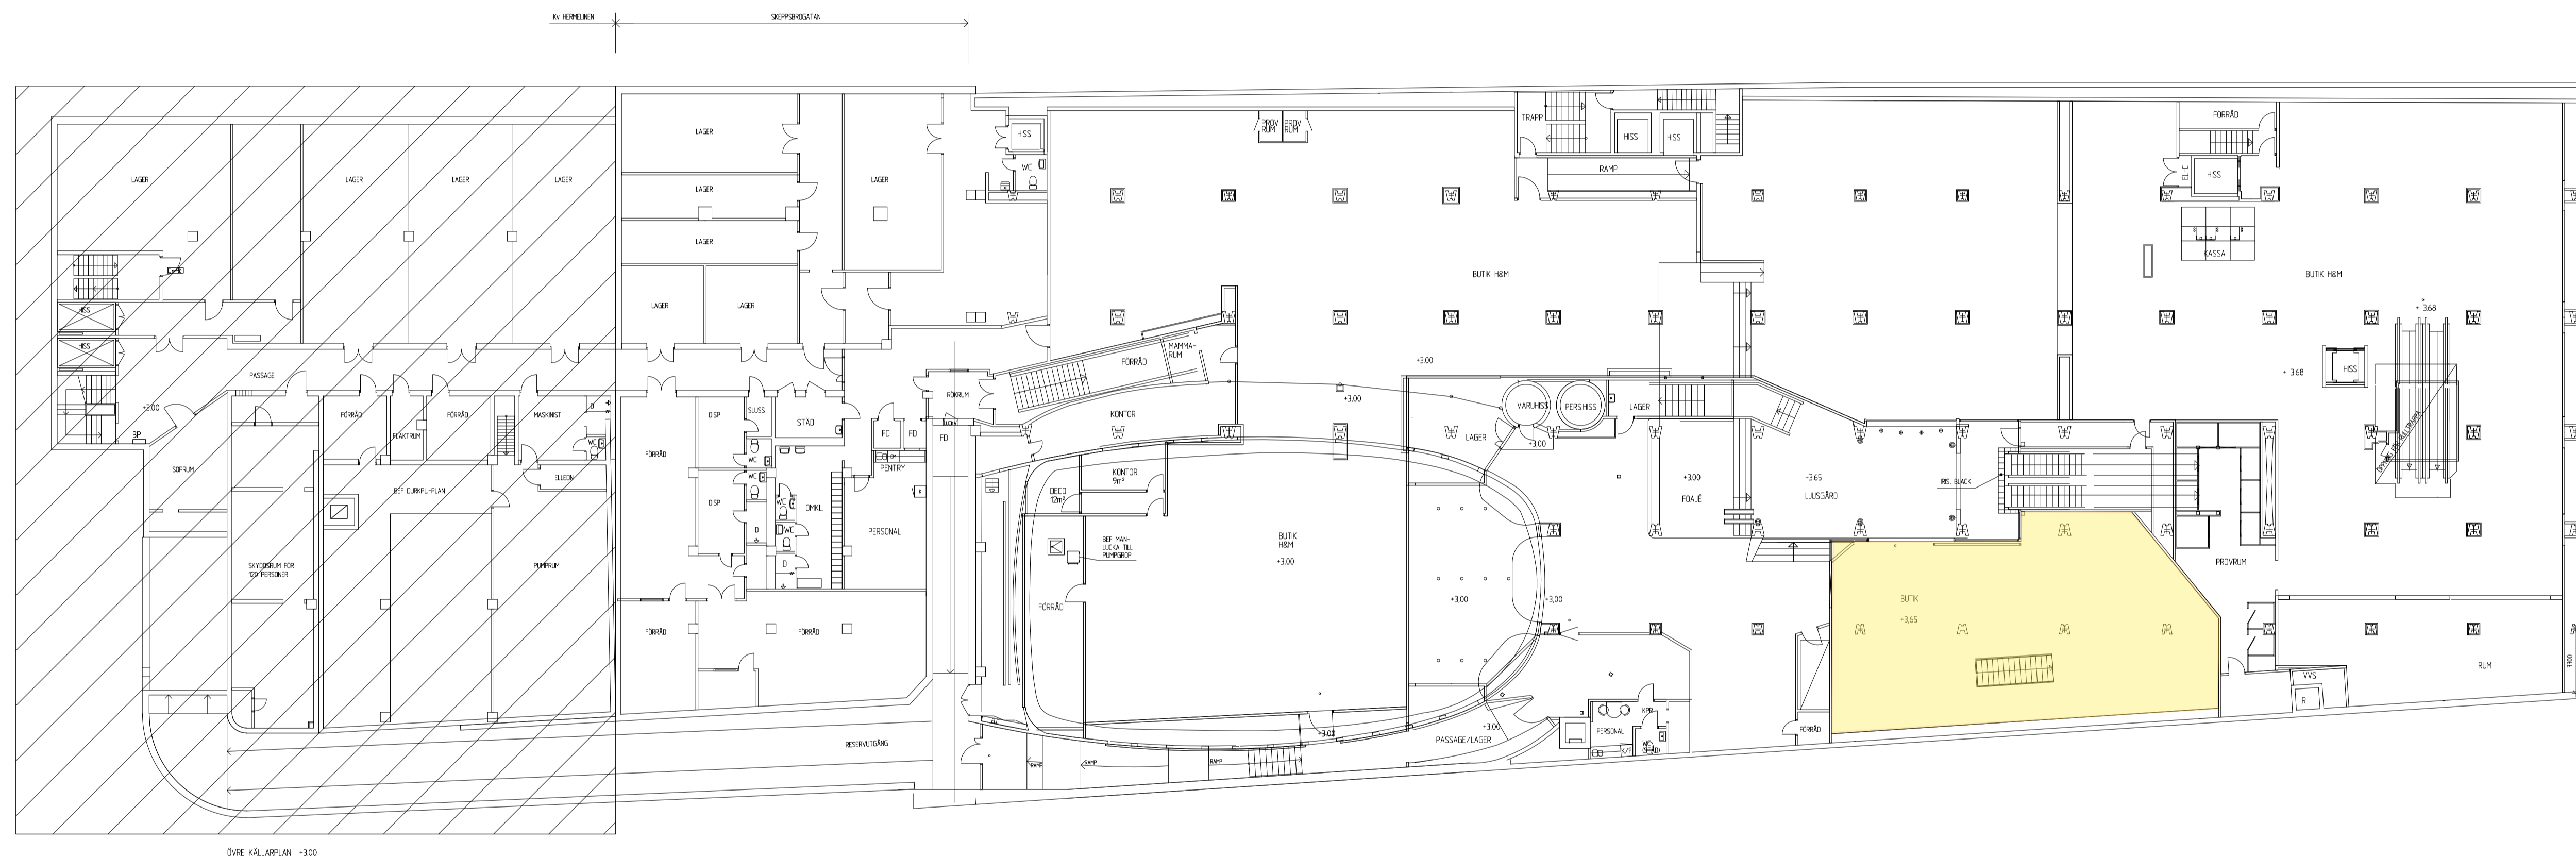


FÖRKLARINGAR

100% MÄTTRIKTHET KAN EJ GARANTERAS.
MÅTT BÖR DÄRMED KONTROLLERAS INNAN
RITNINGEN ANVÄNDS SOM UNDERLAG.

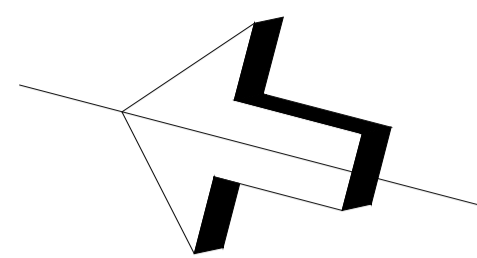

212601-A40-P08
212601-A40-P07
212601-A40-P06
212601-A40-P05
212601-A40-P04
212601-A40-P03
212601-A40-P02
212601-A40-P01

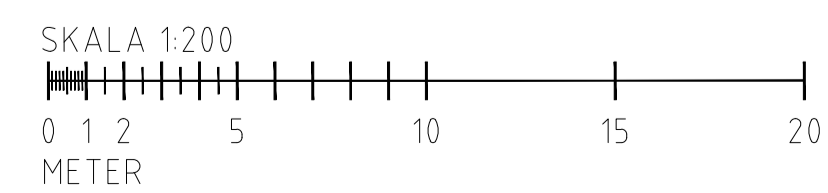

RELATIONSHANDLING

Diös BOX 188
831 22 ÖSTERSUND
0770-33 22 00

PROJEKTNAVN OCH NUMMER
FIRE SAFETY NORDIC
Vad: 010-33 00 323 info@fsn.se www.fsn.se

ARBETSDAGAR
RITAD AV: J. LÖFGREN
HANDLAGGARE: T. OLOFSSON
ORFVÄRD: J. LÖFGREN
ORT: LULEÅ
DATUM: 2018-02-13

ARBETSNUMMER
11010
SKALA
A1 1:200
A3

REV.	ANT.	REV. PLANKÖNING	ÄN.	2018-05-21
		REVIDERINGEN ÄVYER	SN	DATUM
FASTIGHET		2126, RÅTTAN 17 LULEÅ		
ADRESS		2126, RÅTTAN 17 LULEÅ		
SHOPPING GALLERIA PLAN 2 ÖVRE KÄLLARPLAN ÖVERSIKT PLANRITNING				
RITNINGSGRUPP		212601-A40-1-0200		
MT	B			
BLAD				