
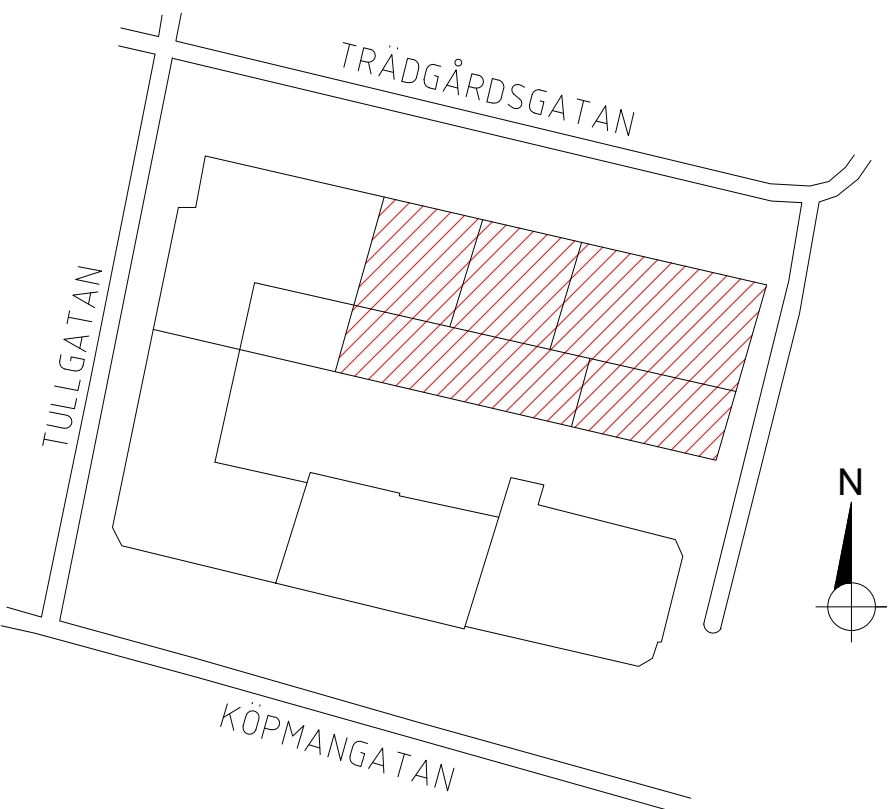



FÖRKLARINGAR

URSPRUNGSRITNING DATERAD 2011-12-14.
RITAD AV SWECO.

100% MÅTTRIKTHET KAN EJ GARANTERAS
MÅTT BÖR DÄRMED KONTROLLERAS INNAN
RITNINGEN ANVÄNDS SOM UNDERLAG.

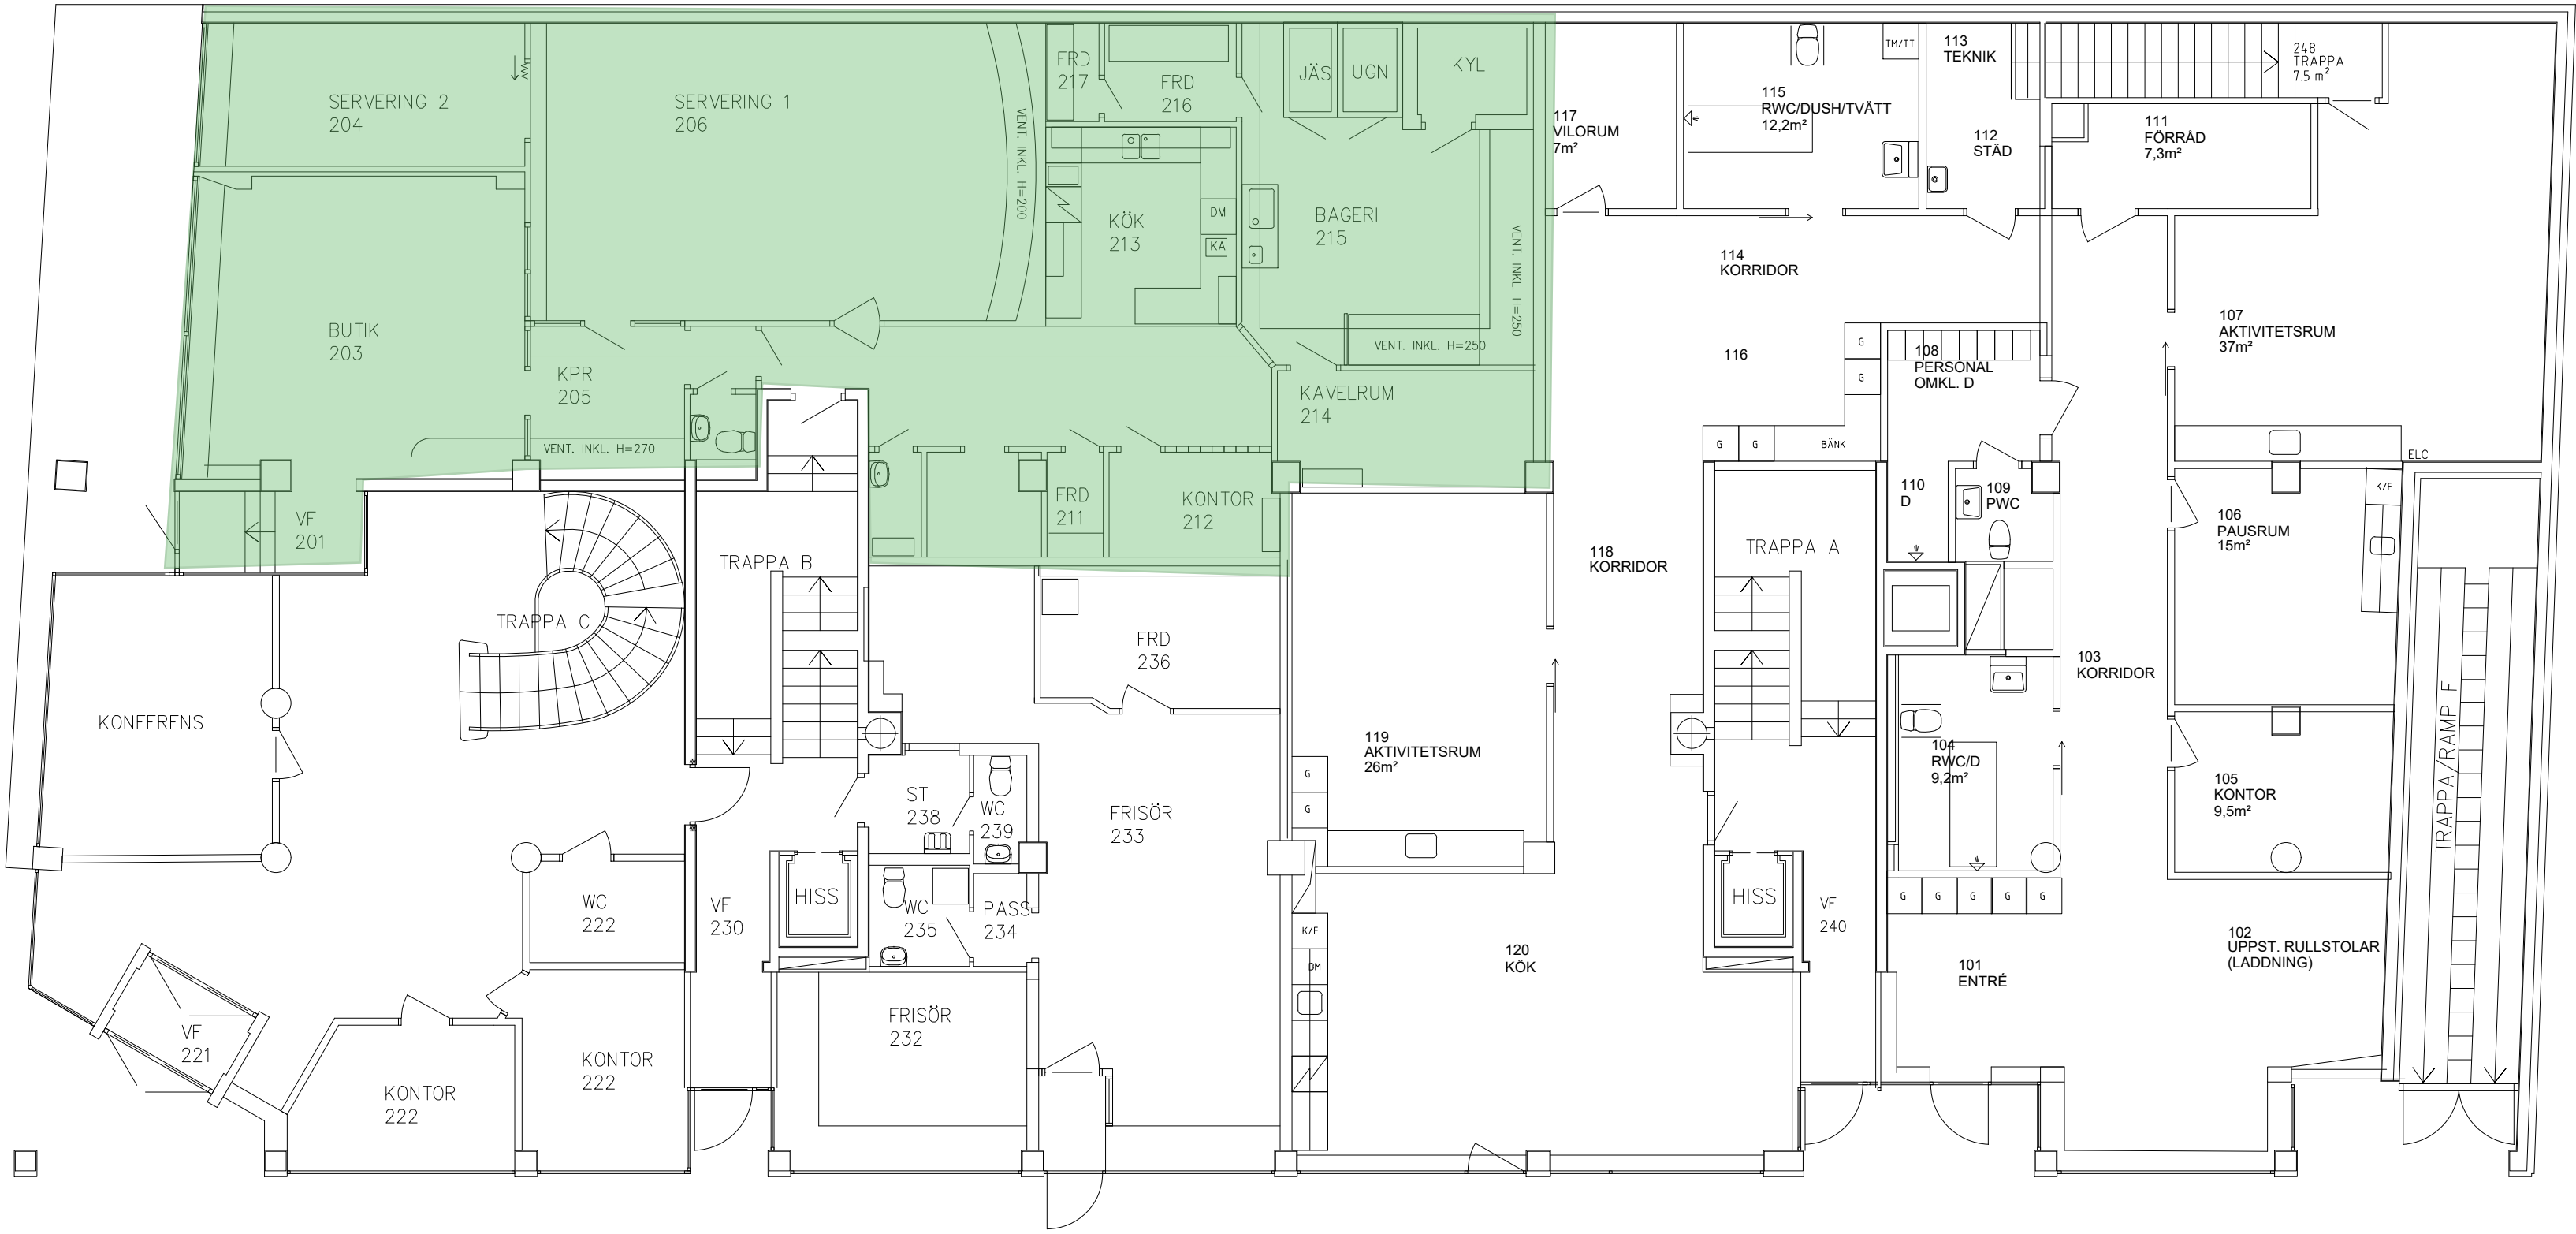

410601-A40-P07
410601-A40-P06
410601-A40-P05
410601-A40-P04
410601-A40-P03
410601-A40-P02
410601-A40-P01

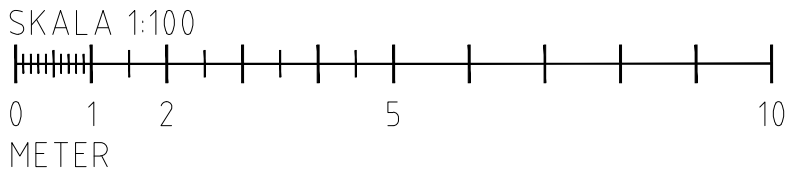

RELATIONSHANDLING



RITAD AV
J. LOFGREN
ORT
LULEÅ

HANDLIGGÅRE
L. FRANSSON
DATUM
2011-12-14

ARBETSDOKUMENT
31167
SKALA
A1 1:100
A3

A		PLANRITNING	A	2011-11-05
RET	ANT	REVIDEREN AVSER	SGN	DATUM
FASTIGHET				
ADRESS				
APOLLO 3,7,8				
SUNDSVALL				
PLAN 3				
BOTTENPLAN				
ÖVERSIKT				
PLANRITNING				
RITINGSNUMMER				
410601-A40-1-0300				
RET				A
BLAD				