
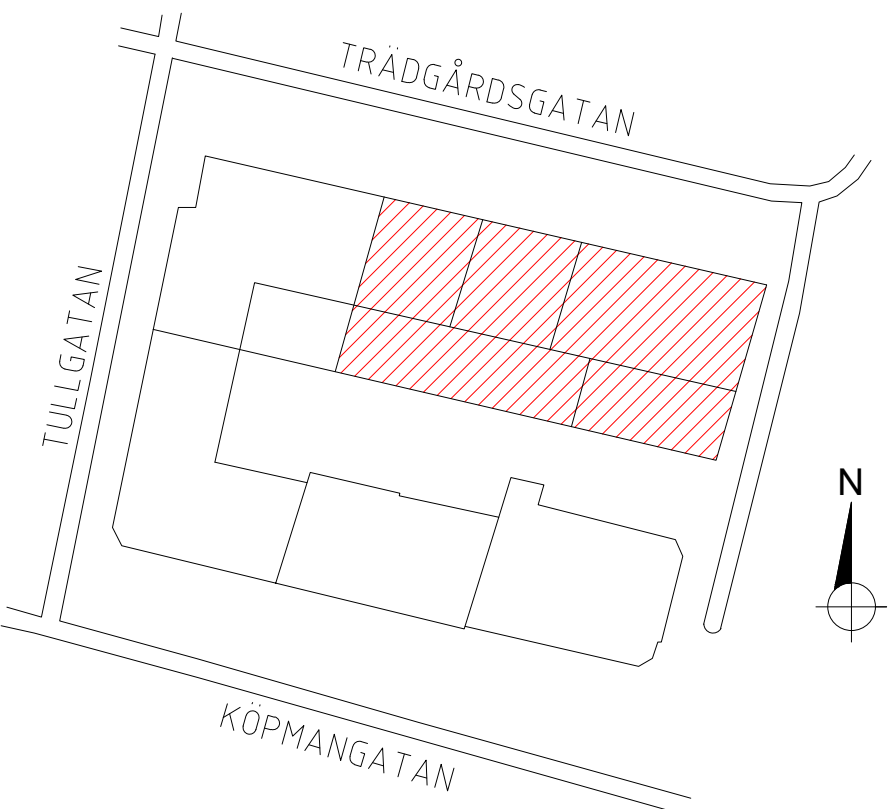



FÖRKLARINGAR

URSPRUNGSRITNING DATERAD 2011-12-14.
RITAD AV SWECO.

100% MÅTTRIKTHET KAN EJ GARANTERAS.
MÅTT BÖR DÄRMED KONTROLLERAS INNAN
RITNINGEN ANVÄNDS SOM UNDERLAG.

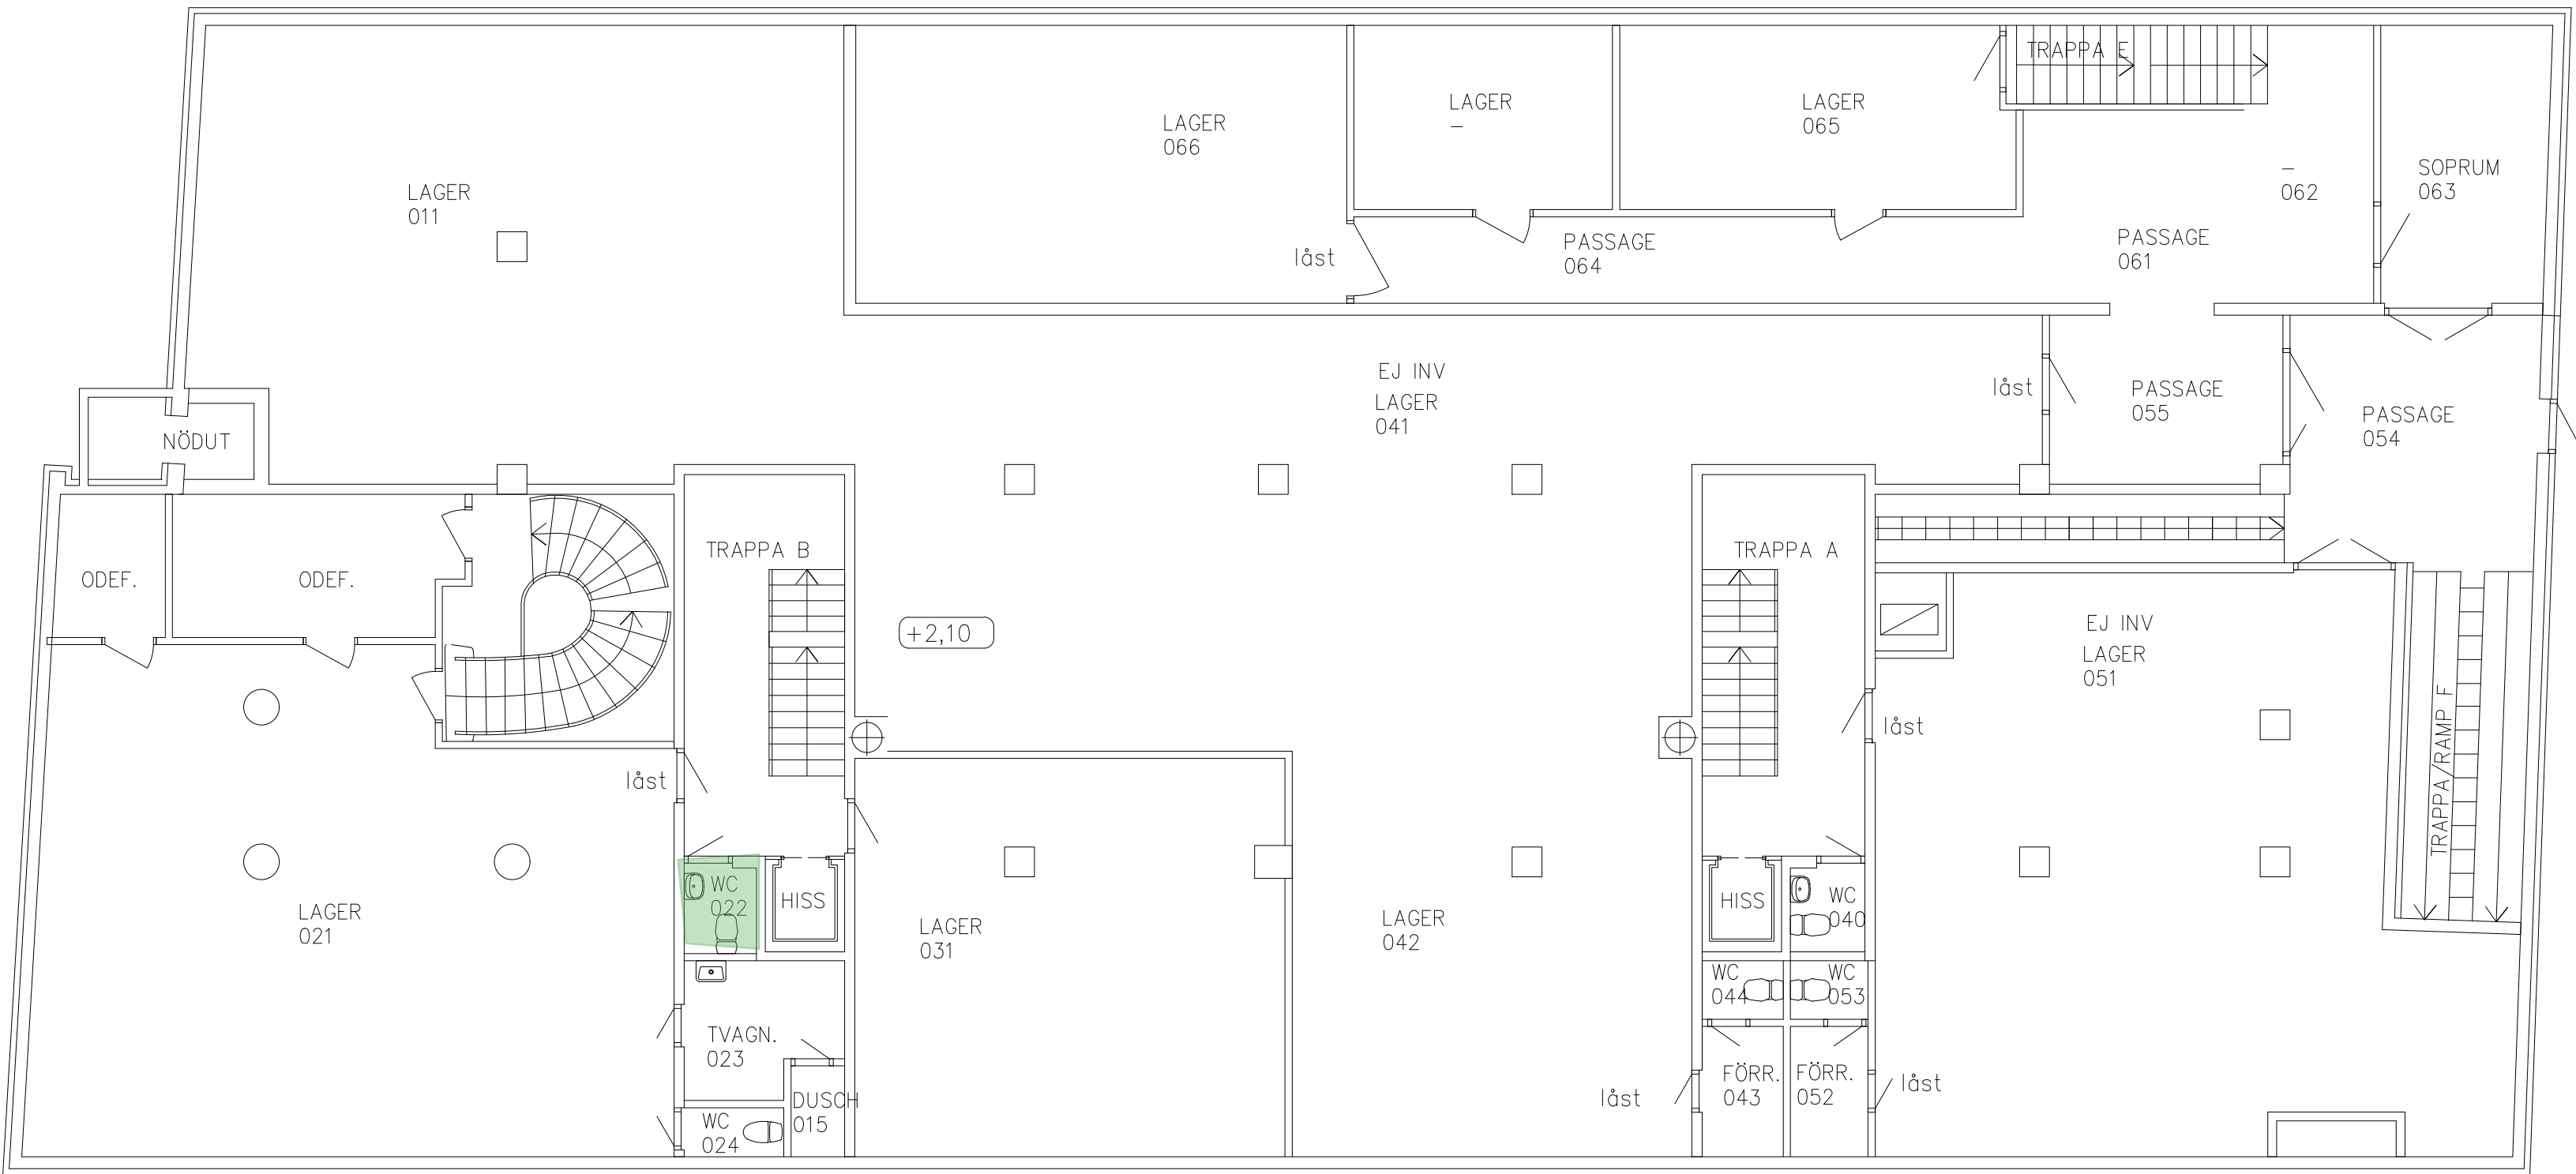

410601-A40-P07
410601-A40-P06
410601-A40-P05
410601-A40-P04
410601-A40-P03
410601-A40-P02
410601-A40-P01

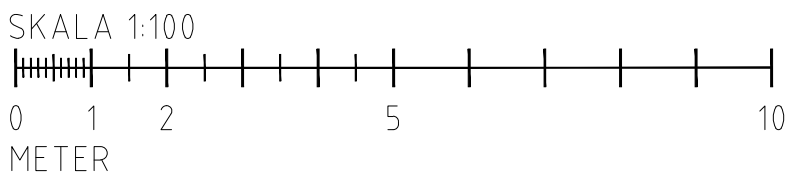

RELATIONSHANDLING

PROJEKTNUMR OCH NUMMER

OBJEKT
FIRE SAFETY NORDIC AB

RITAD AV
J. LOFGREN

HANDLÄGGARE
L. FRANSSON

ARBETSTUMPER
31167

ORT
LULEÅ

DATUM
2011-12-14

SKALA
A1 1:100
A3

A		PLANRITNING	A	2011-11-05
BET	ANT	REVIDERENEN AVSER	SGN	DATUM
FASTIGHET				
ADRESS				
APOLLO 3,7,8				
SUNDSVALL				
PLAN 2				
SUTERRÄNGPLAN				
ÖVERSIKT				
PLANRITNING				
RITINGSNUMMER				BET BLAD
410601-A40-1-0200				