FÖRKLARINGAR

DENNA RITNING ÄR DIGITALISERAD UTIFRÅN ÄLDRE UNDERLAG.

AVVIKELSER KAN FÖREKOMMA.
100% MÅTTRIKTIGHET KAN EJ GARANTERAS.
MÅTT BÖR DÄRMED KONTROLLERAS INNAN RITNINGEN ANVÄNDS SOM UNDERLAG.

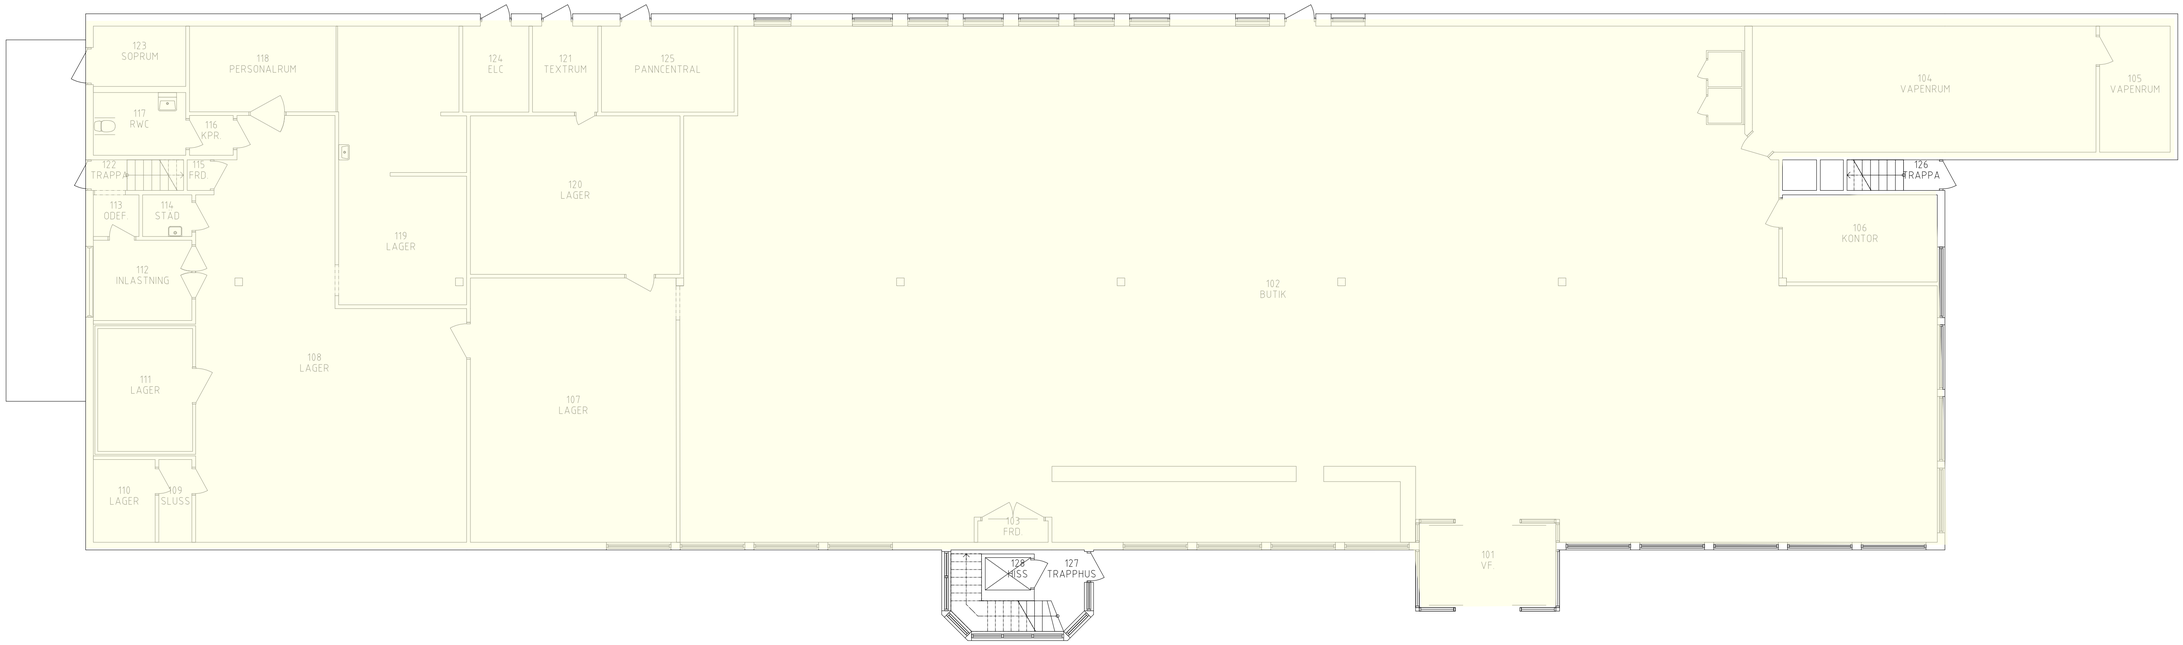

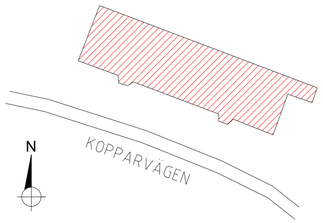

612801-A40-V02
612801-A40-V01

SKALA 1:100
0 1 2 5 10
METER

RELATIONSHANDLING

BET	ANT	REVIDERINGEN AVSER	SIGN	DATUM

Diös

PROJEKTNAMN OCH NUMMER

FIRE SAFETY NORDIC
Vxl: 010-33 00 323 info@fsn.se www.fsn.se

KONSULT
FIRE SAFETY NORDIC AB

RITAD AV	HANDLÄGGARE	ARBETSNUMMER
J. LÖFGREN	L. FRANSSON	12457

ORT	DATUM	SKALA
LULEÅ	2022-11-21	A1 1:100 A3 .

FASTIGHET
ADRESS

TÅGMÄSTAREN 7

KOPPARVÄGEN 30, FALUN

PLAN 1
ENTRÉPLAN
ÖVERSIKT
PLANRITNING

RITNINGSNUMMER
612801-A40-1-0100

BET
BLAD

LAGER: SB11

SKALA 1:100 (A1) 0 5 10

PLO: 2022-12-02 09:49 612801-A40-1-0100.DWG JONATHAN LÖFGREN