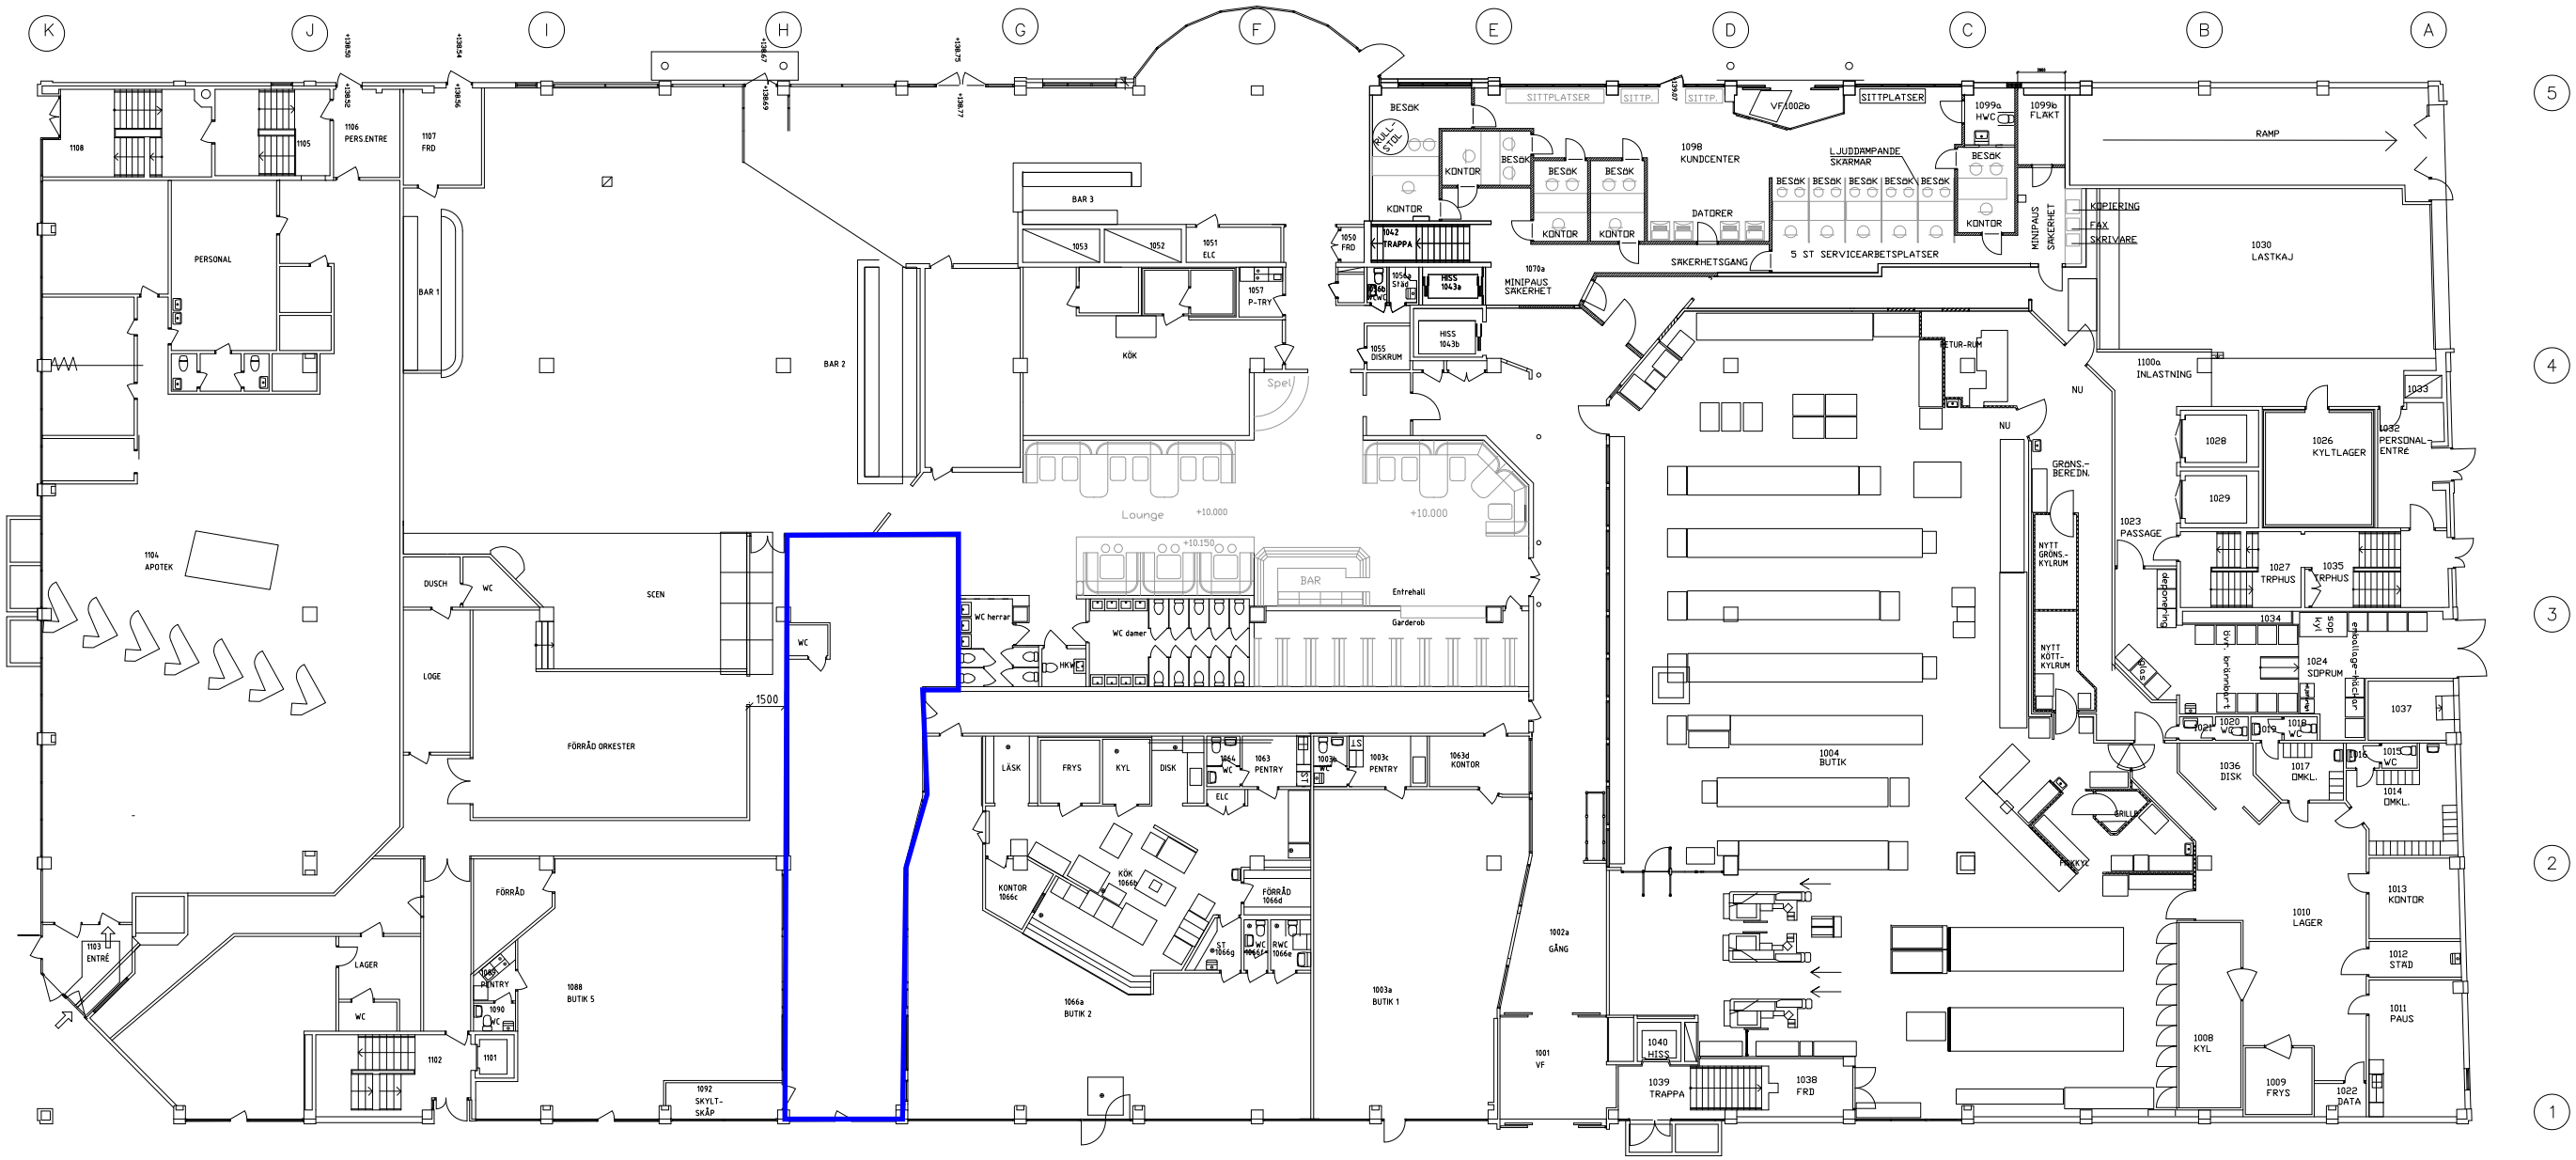

ENTRÉPLAN (PLAN 2)

OBS! Ritningen i skala 1:150 (A1)

0 5 10 m

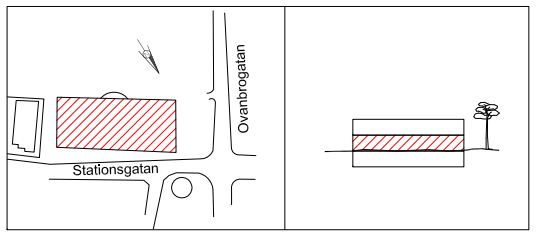

Situationsplan

BET	ANT	ÄNDRINGEN AVSER	SIGN	DATUM
C		Efter ombyggn. Liljan	ÅW	140306
B		Öppning till orkesterförråd.	AK	130423
A		Dörrparti 2002a tillkommer.	L.P	130206

RELATIONSRITNING

Kv. Mimer 1 ; Borlänge

Diös

FIRETECH Luleå : 0920-23 19 00

UPPDRAG NR	RITAD AV	HANDLÄGGARE
1756,04	L.Pettersson	M. Nyberg
DATUM	ANSVARIG	
13-01-21		

Kv. Mimer 1 ; Borlänge
Obj. nr: 6203
Plan 2 (entreplan)

SKALA	NUMMER	BET
A1=1:150	A-40-P02	C

PLO: 2007-01-01 14:32 F:\MIMER 1 (RESTAURANG LILJAN BORLÄNGE)\RITNINGAR\A_MODEL\A-40-P02.DWG ÅSA WAARA

REF-#:

LAGER: