## FÖRKLARINGAR

100% MÅTTRIKTIGHET KAN EJ GARANTERAS.
MÅTT BÖR DÄRMED KONTROLLERAS INNAN
RITNINGEN ANVÄNDS SOM UNDERLAG.

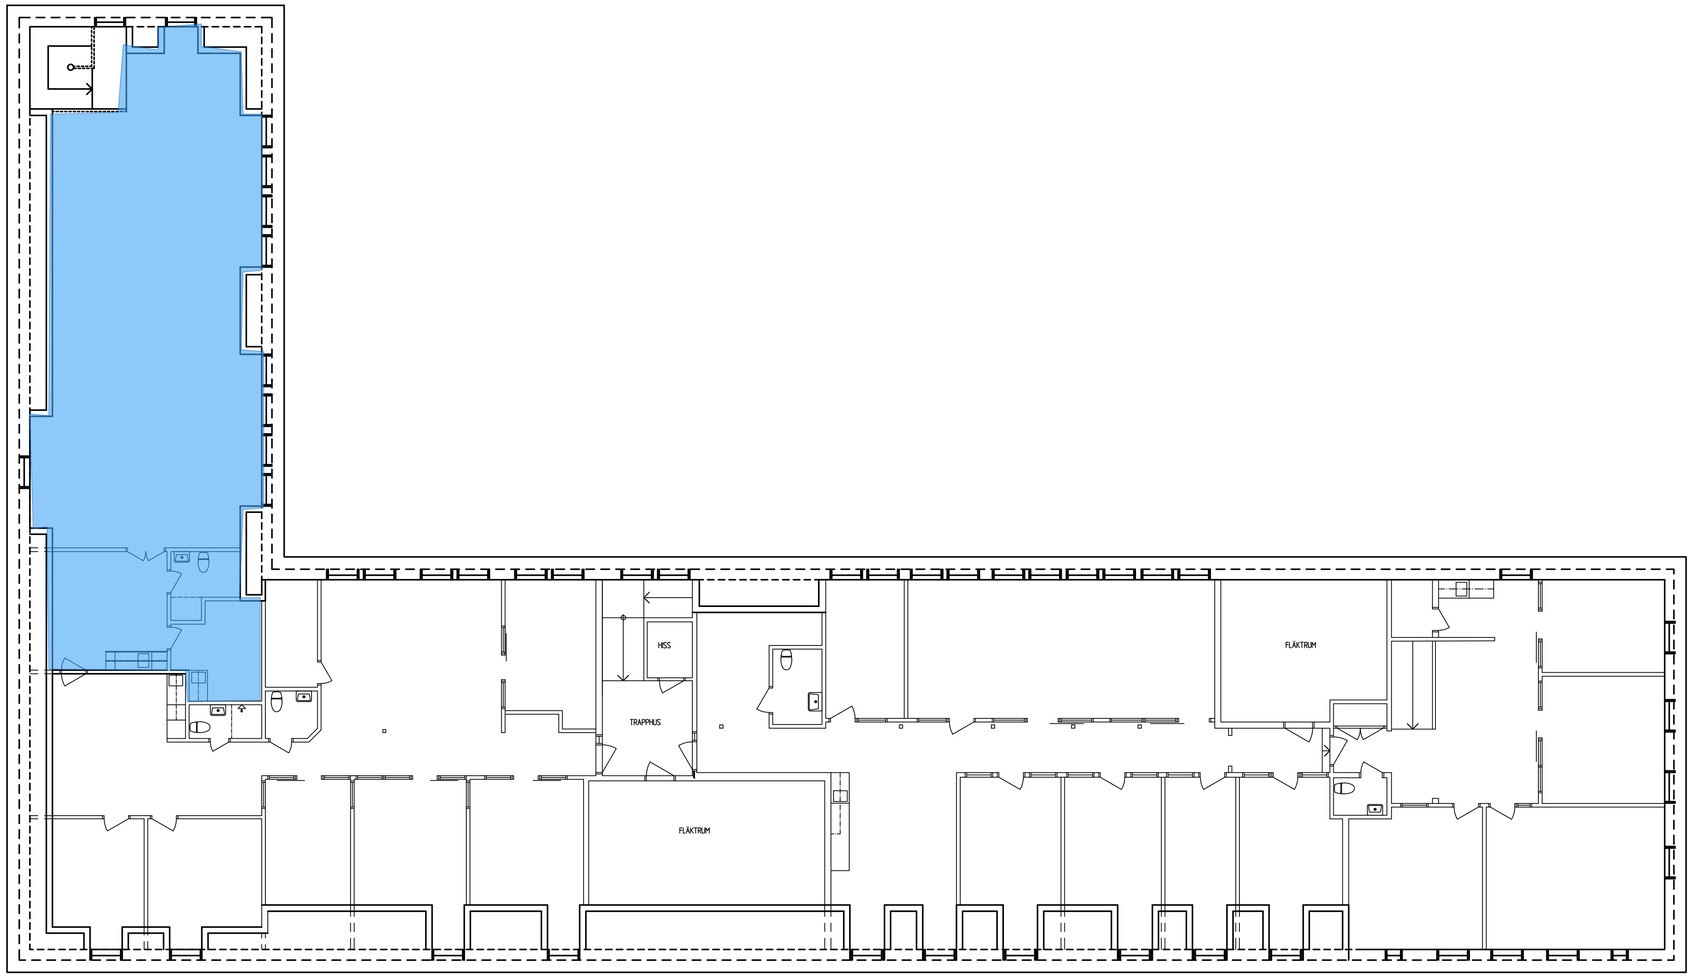


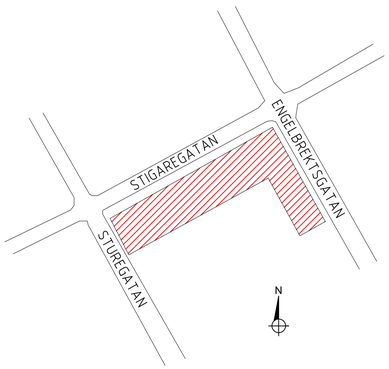


| |
|---|
| 102001-A40-P03 |
| 102001-A40-P02 |
| 102001-A40-P01 |

SKALA 1:100

0 1 2 5 10
METER

RELATIONSHANDLING

| BET | ANT | REVIDERINGEN AVSER | SIGN | DATUM |
|---|---|---|---|---|

Diös
BOX 188
831 22 ÖSTERSUND
0770-33 22 00

FASTIGHET
ADRESS
2120, TEATERN 6
FALUN

PROJEKTNAMN OCH NUMMER

FIRE SAFETY NORDIC
Vxl: 010-33 00 323 info@fsn.se www.fsn.se

PLAN 3, 2 TR.
ÖVERSIKT
PLANRITNING

KONSULT
FIRE SAFETY NORDIC AB

| RITAD AV | HANDLÄGGARE | ARBETSNUMMER |
|---|---|---|
| J. LÖFGREN | L. WESTLUNDH | 1487.001 |

| ORT | DATUM | SKALA |
|---|---|---|
| LULEÅ | 2019-11-25 | A1 1:100<br>A3 1:300 |

RITningsnummer: 102001-A40-1-0300
BET
BLAD

PLO: 2019-11-27 14.10 102001-A40-1-0300.DWG JONATHAN

LAGER: SB11

SKALA 1:150 (A1) 0 7,5 15